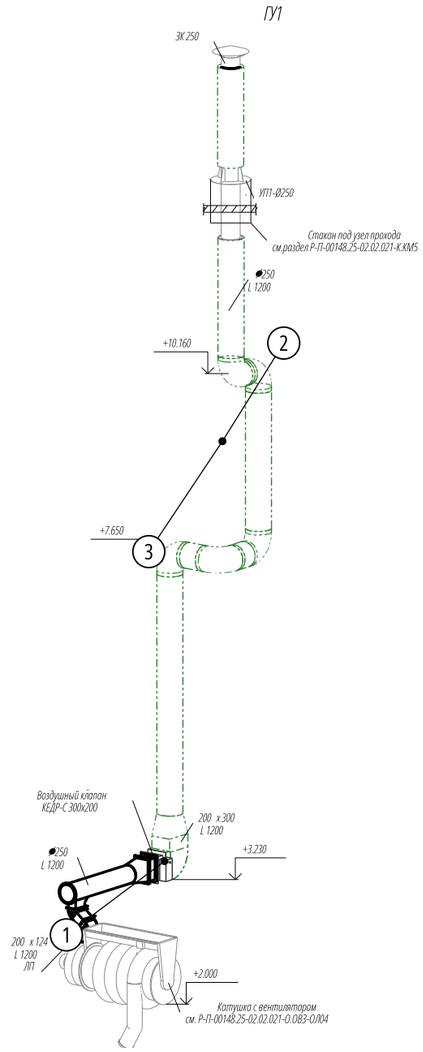


Ведомость применённых материалов (объём согласно КС-6а)

Поз.	Наименование материала	Ед. изм.	Кол-во	Документ о качестве	Акт входного контроля
1	Воздушный клапан повышенной плотности КЕДР-С-300*200-1*NF230-S2-V-К-УХЛ2-0	шт	1	Сертификат соответствия № ЕАЭС RU C-BY.НВ63.В.02472/21 с 26.06.2021 по 25.06.2026 (КЕДР, КЕДР-С, НЕРПА)	АВК №2-02.021-О.ОВЗ от 02.05.2025 г.
2	Воздуховоды и фасонные изделия из стали 12Х18Н10Т по ГОСТ 5632-72, δ=0,5–0,7 мм, класс герметичности В (Ø250, 200х124, 200х300, 300х200)	м²	15,14	Сертификат соответствия № РОСС.RU.НЕ06.Н09413 с 08.06.2023 по 07.06.2026	АВК №1-02.021-О.ОВЗ от 30.04.2025 г.
3	Металлоконструкции креплений воздуховодов (по альбому креплений)	компл.	1	Сертификат соответствия № РОСС.RU.32001.04ИБФ1.ОСП28.48330 с 01.03.2024 по 28.02.2027	АВК №1-02.021-О.ОВЗ от 30.04.2025 г.

Объём работ по журналу КС-6а

№ по КС-6а	Наименование работ	Ед.	Кол-во
п.21	Установка заслонок, клапанов (ЦС-20.12)	шт	1
п.22	Воздушный клапан повышенной плотности КЕДР-С-300*200-1*NF230-S2-V-К-УХЛ2-0	шт	1
п.23	Система воздуховодов вентиляции (ЦС-20.05)	м²	15,14

Примечания:

1. Схема выполнена на основании рабочей документации Р-П-00148.25-02.02.021-О.ОВЗ-ЧТЖ07 (аксонометрия систем), изм. 2.
2. Объёмы работ и материалов приняты согласно журналу учёта выполненных работ КС-6а.
3. Отметки даны в метрах от уровня чистого пола (0,000). Размеры в мм.
4. Участки в теплоизоляции K-FLEX ST s=50 мм показаны зелёным пунктиром.

Изм.	Кол.уч	Лист	№ док.	Подп.	Дата
Разраб.		Колесниченко Е.А.			31.05.2025
Пров.		Филаретов А.В.			31.05.2025
Нач.уч.		Славянский А.Н.			31.05.2025
СК Зак.		Марьин С.В.			31.05.2025

Р-П-00148.25-02.02.021-О.ОВЗ-ИС1-ГУ1

Корпус приготовления флотореагентов. Местная вентиляция
в осях 1-3/Б-А

Исполнительная схема монтажа воздуховодов ГУ1
ИС №1-ГУ1-О.ОВЗ от 31.05.2025 г.

Стадия	Лист	Листов
Р	1	1

ООО «Лидер»