

Участок 1 (М02): дренажный трубопровод Ø32 в технологический приямок

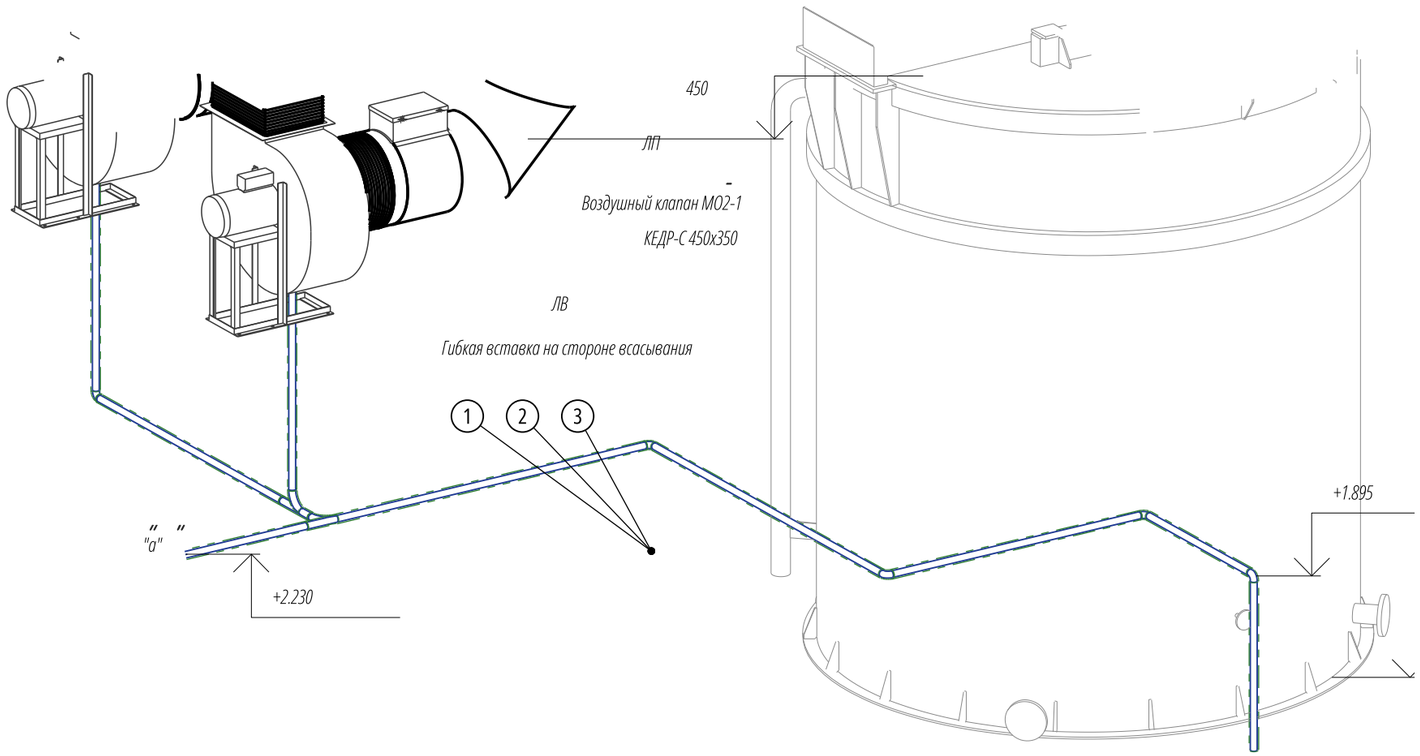

Дренажный трубопровод Ø32

в технологический приямок

Участок 2 (М03): дренажный трубопровод

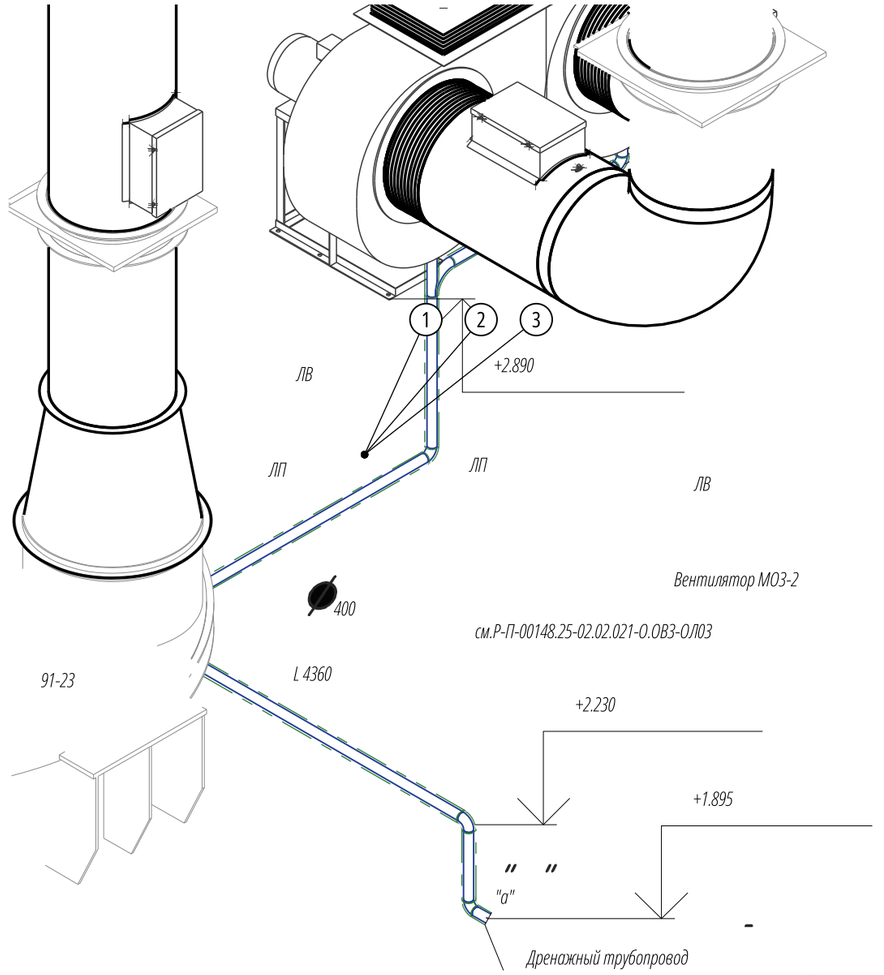

Ведомость применённых материалов (объём согласно КС-6а)

Поз.	Наименование материала	Ед. изм.	Кол-во	Документ о качестве	Акт входного контроля
1	Труба стальная водогазопроводная по ГОСТ 3262-75, Ø32х3,2	м	12	Документ о качестве завода-изготовителя на партию по ГОСТ 3262-75 (предоставляет поставщик)	АВК №3-02.021-О.ОВ3 от 30.05.2025 г.
2	Антикоррозийное покрытие грунт-эмаль «2в1» СБЭ-111 «УНИПОЛ», в 2 слоя	м²	1,5	Паспорт качества партии изготовителя (предоставляет поставщик)	АВК №3-02.021-О.ОВ3 от 30.05.2025 г.
3	Металлоконструкции креплений	кг	10	Сертификат соответствия № РОСС.RU.32001.04ИБФ1.ОСП28.48330 с 01.03.2024 по 28.02.2027	АВК №1-02.021-О.ОВ3 от 30.04.2025 г.

Объём работ по журналу КС-6а

№ по КС-6а	Наименование работ	Ед.	Кол-во
п.15	Трубопровод Ду до 60 мм из стальной трубы ВГП (ЦС-16/22/23.104-Z)	м	12

Примечания:

1. Схема выполнена на основании рабочей документации Р-П-00148.25-02.02.021-О.ОВ3-ЧТЖ07 (аксонометрия систем), изм. 2.
2. Объёмы работ и материалов приняты согласно журналу учёта выполненных работ КС-6а.
3. Отметки даны в метрах от уровня чистого пола (0,000). Размеры в мм.

Изм.	Кол.уч	Лист	№ док.	Подп.	Дата
Разраб.		Колесниченко Е.А.			06.06.2025
Пров.		Филаретов А.В.			06.06.2025
Нач.уч.		Славянский А.Н.			06.06.2025
СК Зак.		Марьин С.В.			06.06.2025

Р-П-00148.25-02.02.021-О.ОВ3-ИС1-ДР

Корпус приготовления флотореагентов. Местная вентиляция в осях 3-7/Г-А

Исполнительная схема монтажа дренажного трубопровода Ø32

ИС №1-ДР-О.ОВ3 от 06.06.2025 г.

Стадия	Лист	Листов
Р	1	1

ООО «Лидер»