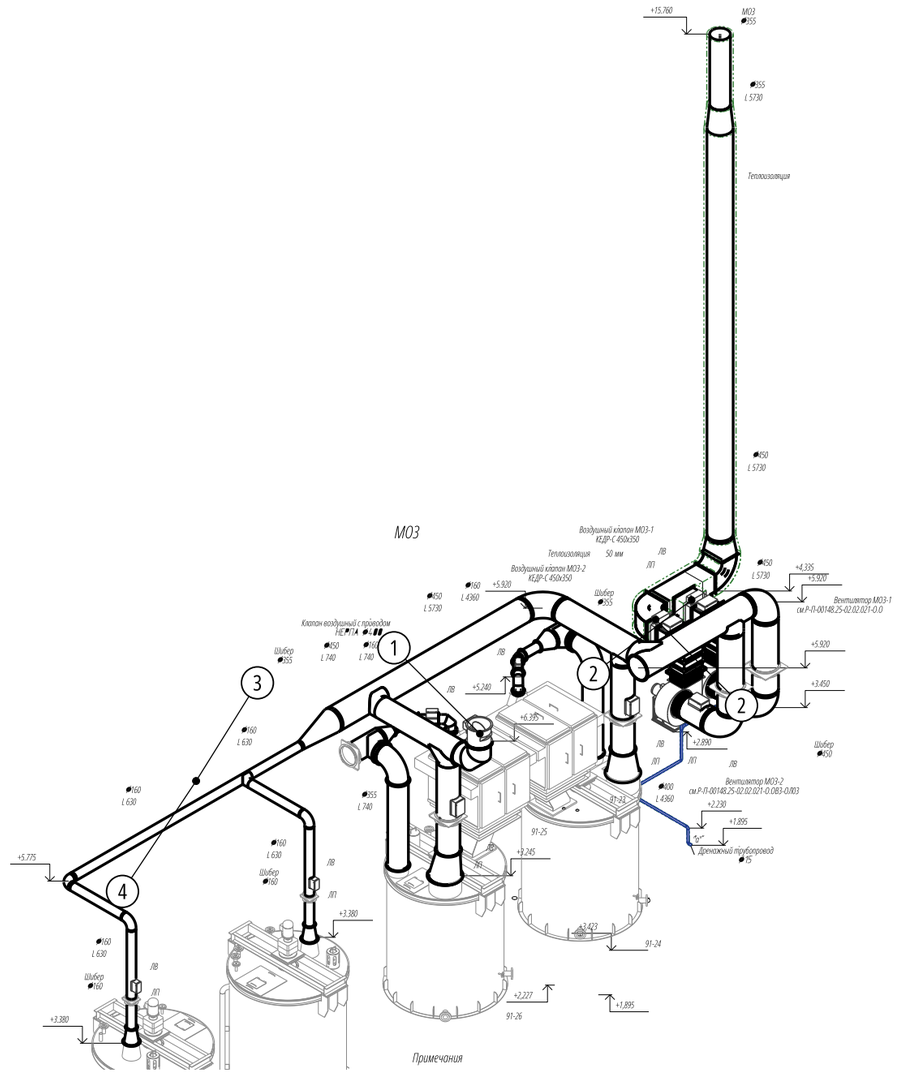


Ведомость применённых материалов (объём согласно КС-6а)

Поз.	Наименование материала	Ед. изм.	Кол-во	Документ о качестве	Акт входного контроля
1	Воздушный клапан НЕРПА-400-1*ЭПВ-NF230-S2-V-КВ-1000-У3-0	шт	1	Сертификат соответствия № ЕАЭС RU C-BY.НВ63.В.02472/21 с 26.06.2021 по 25.06.2026 (КЕДР, КЕДР-С, НЕРПА)	АВК №2-02.021-О.ОВ3 от 02.05.2025 г.
2	Воздушный клапан повышенной плотности КЕДР-С-450*350-1*ЭПВ-NF230-S2-V-КВ-УХЛ2-0	шт	2	Сертификат соответствия № ЕАЭС RU C-BY.НВ63.В.02472/21 с 26.06.2021 по 25.06.2026 (КЕДР, КЕДР-С, НЕРПА)	АВК №2-02.021-О.ОВ3 от 02.05.2025 г.
3	Воздуховоды и фасонные изделия (в т.ч. отводы сварные) из стали 12Х18Н10Т по ГОСТ 5632-72, δ=0,7 мм, класс герметичности В (Ø160, Ø355, Ø400, Ø450, 450х350, 457х322)	м²	0,8	Сертификат соответствия № РОСС.RU.НЕ06.Н09413 с 08.06.2023 по 07.06.2026	АВК №1-02.021-О.ОВ3 от 30.04.2025 г.
4	Металлоконструкции креплений воздуховодов (по альбому креплений)	компл.	1	Сертификат соответствия № РОСС.RU.32001.04ИБФ1.ОСП28.48330 с 01.03.2024 по 28.02.2027	АВК №1-02.021-О.ОВ3 от 30.04.2025 г.

Объём работ по журналу КС-6а

№ по КС-6а	Наименование работ	Ед.	Кол-во
п.10	Установка заслонок, клапанов (ЦС-20.12)	шт	3
п.11	Воздушный клапан НЕРПА-400-1*ЭПВ-NF230-S2-V-КВ-1000-У3-0	шт	1
п.12	Воздушный клапан повышенной плотности КЕДР-С-450*350-1*ЭПВ-NF230-S2-V-КВ-УХЛ2-0	шт	2
п.13	Система воздуховодов вентиляции (ЦС-20.05)	м²	0,8

Примечания:

1. Схема выполнена на основании рабочей документации Р-П-00148.25-02.02.021-О.ОВ3-ЧТЖ07 (аксонометрия систем), изм. 2.
2. Объёмы работ и материалов приняты согласно журналу учёта выполненных работ КС-6а.
3. Отметки даны в метрах от уровня чистого пола (0,000). Размеры в мм.
4. Отводы круглого сечения, обозначенные в РД как сварные, выполнены сварными (по РД).
5. Участки в теплоизоляции K-FLEX ST s=50 мм показаны зелёным пунктиром.

Изм.	Кол.уч	Лист	№ док.	Подп.	Дата
Разраб.		Колесниченко Е.А.			29.05.2025
Пров.		Филаретов А.В.			29.05.2025
Нач.уч.		Славянский А.Н.			29.05.2025
СК Зак.		Марьин С.В.			29.05.2025

Р-П-00148.25-02.02.021-О.ОВ3-ИС1-М03

Корпус приготовления флотореагентов. Местная вентиляция

в осях 1-2/Г-А

Исполнительная схема монтажа воздуховодов М03

ИС №1-М03-О.ОВ3 от 29.05.2025 г.

Стадия	Лист	Листов
Р	1	1

ООО «Лидер»