
М04

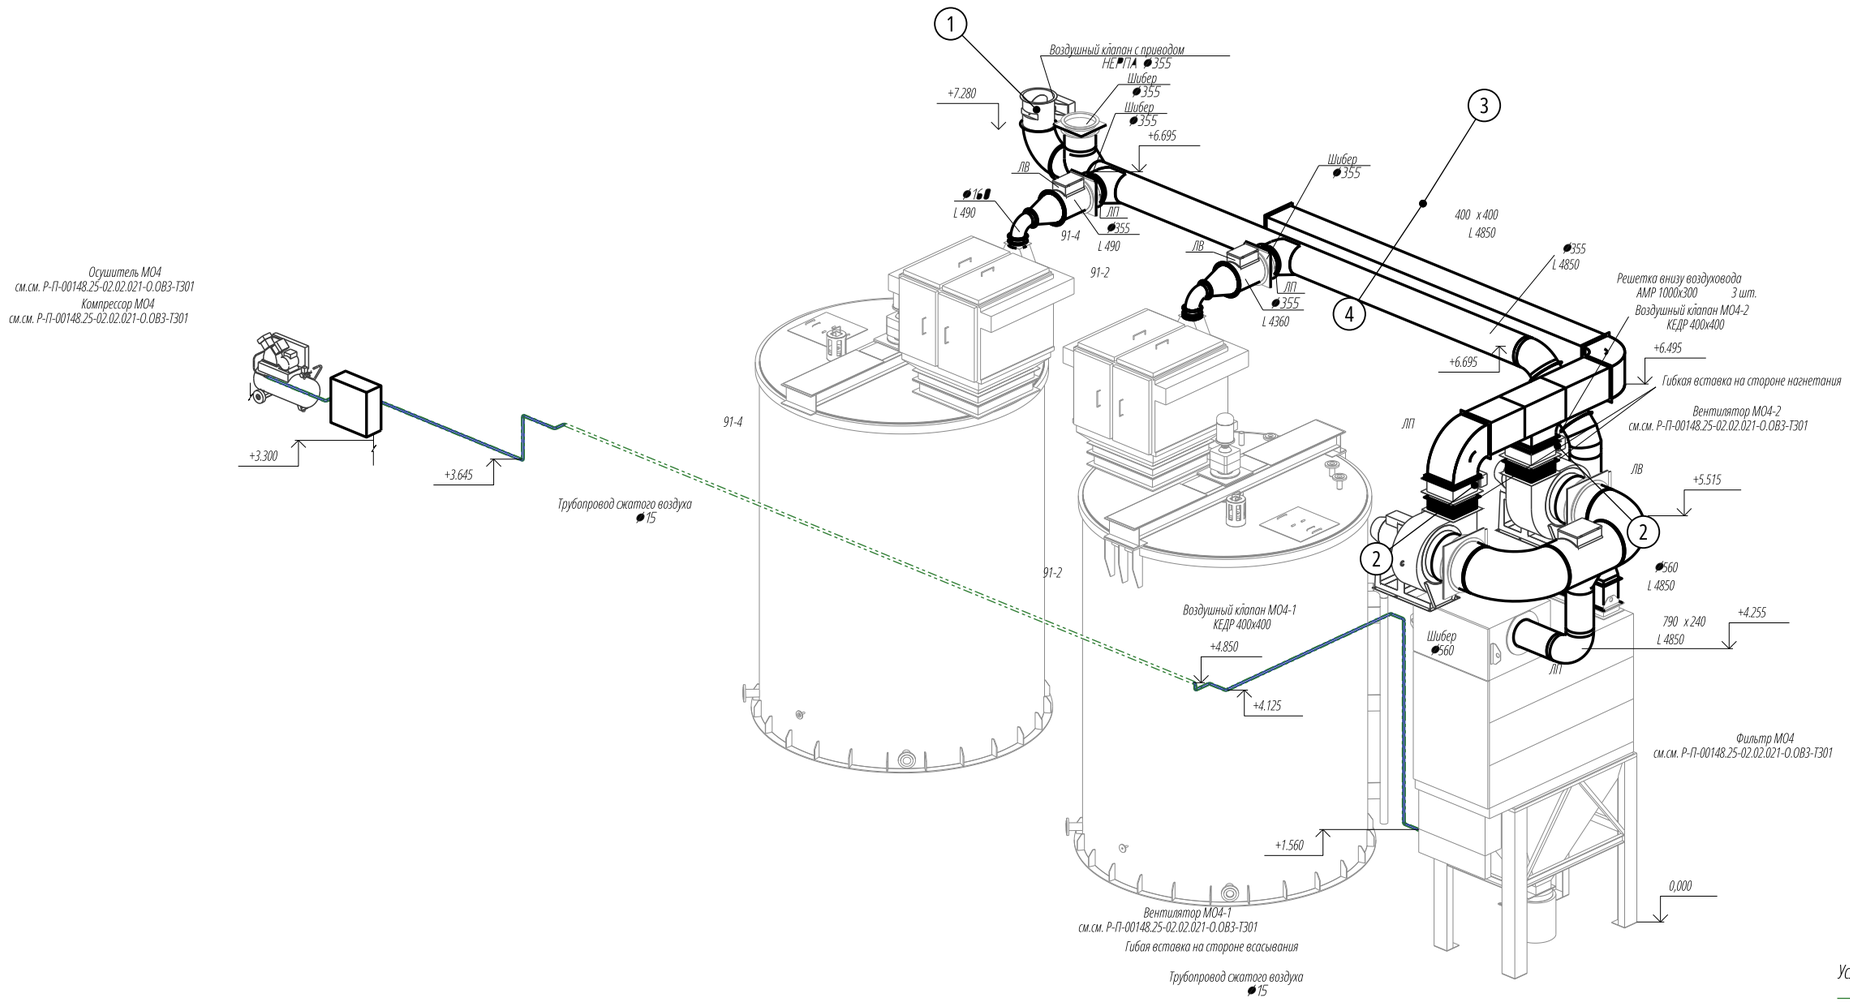

Условные обозначения

Ведомость применённых материалов (объём согласно КС-6а)

Поз.	Наименование материала	Ед. изм.	Кол-во	Документ о качестве	Акт входного контроля
1	Воздушный клапан НЕРПА-355-1*NF230-S2-V-K-1000-У3-0	шт	1	Сертификат соответствия № ЕАЭС RU C-BY.HB63.B.02472/21 с 26.06.2021 по 25.06.2026 (КЕДР, КЕДР-С, НЕРПА)	АВК №2-02.021-О.ОВЗ от 02.05.2025 г.
2	Воздушный клапан повышенной плотности КЕДР-С-400*400-1*NF230-S2-V-K-УХЛ2-0	шт	2	Сертификат соответствия № ЕАЭС RU C-BY.HB63.B.02472/21 с 26.06.2021 по 25.06.2026 (КЕДР, КЕДР-С, НЕРПА)	АВК №2-02.021-О.ОВЗ от 02.05.2025 г.
3	Воздуховоды и фасонные изделия (в т.ч. отвод сварной Ø355) из стали 12Х18Н10Т по ГОСТ 5632-72, δ=0,7–1,5 мм, класс герметичности В (Ø160, Ø315, Ø355, Ø560, 400х400, 392х392, 790х240)	м²	6,38	Сертификат соответствия № РОСС.RU.НЕ06.Н09413 с 08.06.2023 по 07.06.2026	АВК №1-02.021-О.ОВЗ от 30.04.2025 г.
4	Металлоконструкции креплений воздуховодов (по альбому креплений)	компл.	1	Сертификат соответствия № РОСС.RU.32001.04ИБФ1.ОСП28.48330 с 01.03.2024 по 28.02.2027	АВК №1-02.021-О.ОВЗ от 30.04.2025 г.

Объём работ по журналу КС-6а

№ по КС-6а	Наименование работ	Ед.	Кол-во
п.17	Установка заслонок, клапанов (ЦС-20.12)	шт	3
п.18	Воздушный клапан НЕРПА-355-1*NF230-S2-V-K-1000-У3-0	шт	1
п.19	Воздушный клапан повышенной плотности КЕДР-С-400*400-1*NF230-S2-V-K-УХЛ2-0	шт	2
п.20	Система воздуховодов вентиляции (ЦС-20.05)	м²	6,38

Примечания:

1. Схема выполнена на основании рабочей документации Р-П-00148.25-02.02.021-О.ОВЗ-ЧТЖ07 (аксонометрия систем), изм. 2.
2. Объёмы работ и материалов приняты согласно журналу учёта выполненных работ КС-6а.
3. Отметки даны в метрах от уровня чистого пола (0,000). Размеры в мм.
4. Отводы круглого сечения, обозначенные в РД как сварные, выполнены сварными (по РД).
5. Переход концентрический Ø560/Ø355 исключён согласно РД (изм.) и не монтировался.
6. Участки в теплоизоляции K-FLEX ST s=50 мм показаны зелёным пунктиром.

Изм.	Кол.уч	Лист	№ док.	Подп.	Дата
Разраб.		Колесниченко Е.А.			30.05.2025
Пров.		Филаретов А.В.			30.05.2025
Нач.уч.		Славянский А.Н.			30.05.2025
СК Зак.		Марьин С.В.			30.05.2025

Р-П-00148.25-02.02.021-О.ОВЗ-ИС1-М04

Корпус приготовления флотореагентов. Местная вентиляция

в осях 3-7/Г-Б

Исполнительная схема монтажа воздуховодов М04

ИС №1-М04-О.ОВЗ от 30.05.2025 г.

Стадия	Лист	Листов
Р	1	1

ООО «Лидер»