

Участок 1 (МО2): дренажный трубопровод Ø32 в технологический приямок

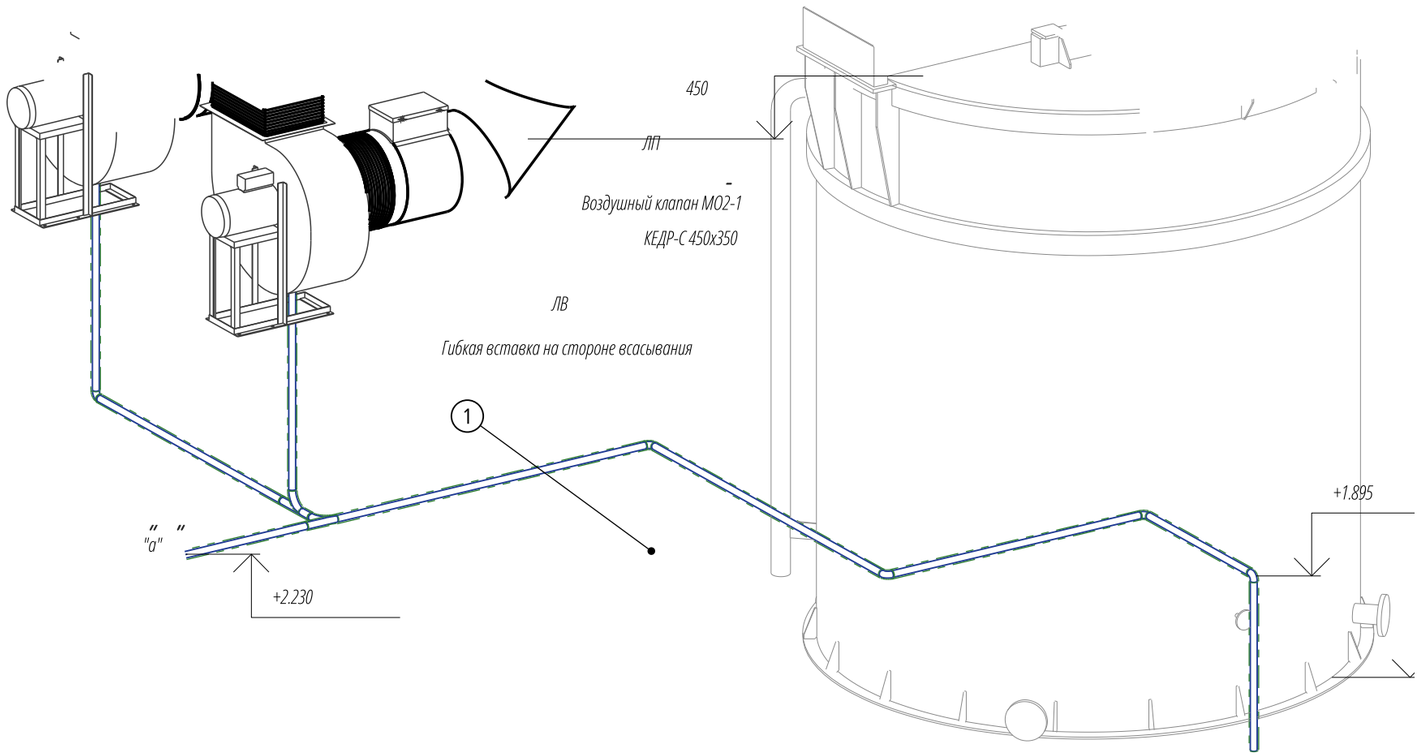

Участок 2 (МО3): дренажный трубопровод

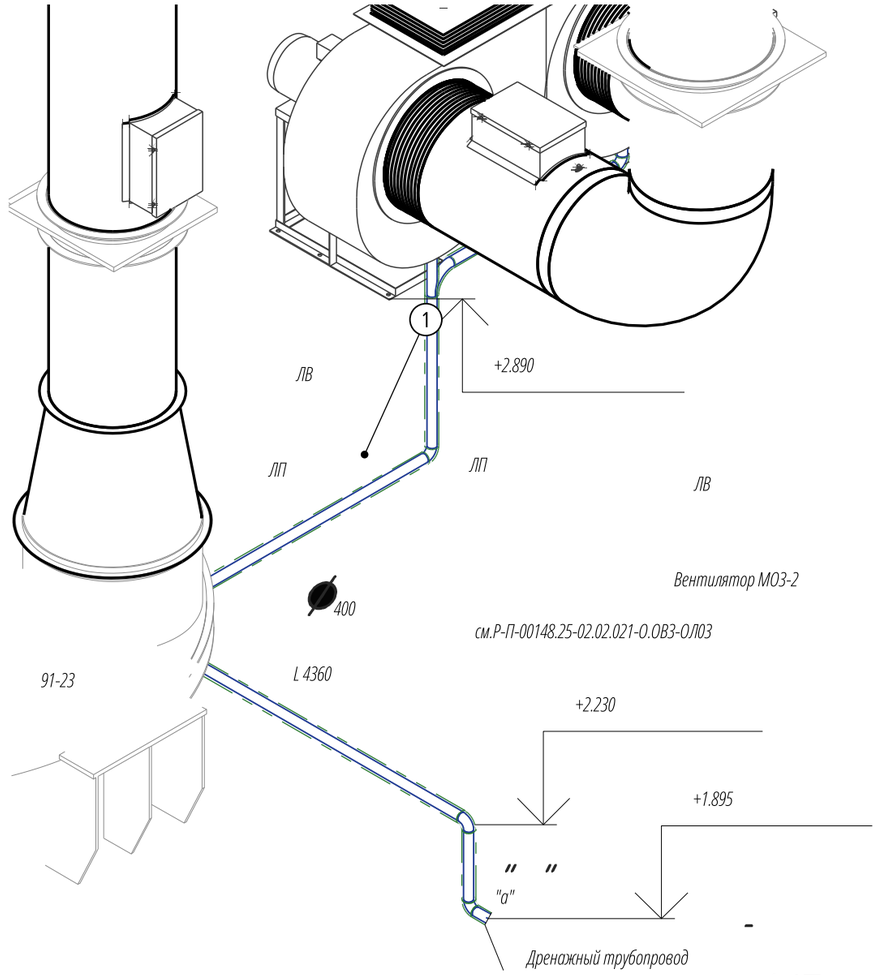

Ведомость применённых материалов (объём согласно КС-6а)

Поз.	Наименование материала	Ед. изм.	Кол-во	Документ о качестве	Акт входного контроля
1	Трубка теплоизоляционная из вспененного каучука K-FLEX ST 06x035, с рассечкой, s=6 мм, для трубы Ø32x3,2	м	12	Сертификат соответствия № RU C-RU.ПБ09.В.00637/25 с 13.03.2025 по 16.12.2026 (K-FLEX ST, трубки от 3 мм)	АВК №3-02.021-О.ОВ3 от 30.05.2025 г.

Объём работ по журналу КС-6а

№ по КС-6а	Наименование работ	Ед.	Кол-во
п.16	Тепловая изоляция трубопровода трубками наружным диаметром до 160 мм (ЦС-26.51.01)	м	12

Примечания:

1. Схема выполнена на основании рабочей документации Р-П-00148.25-02.02.021-О.ОВ3-ЧТЖ07 (аксонометрия систем), изм. 2.
2. Объёмы работ и материалов приняты согласно журналу учёта выполненных работ КС-6а.
3. Отметки даны в метрах от уровня чистого пола (0,000). Размеры в мм.

Изм.	Кол.уч	Лист	№ док.	Подп.	Дата
Разраб.		Колесниченко Е.А.			09.06.2025
Пров.		Филаретов А.В.			09.06.2025
Нач.уч.		Славянский А.Н.			09.06.2025
СК Зак.		Марьин С.В.			09.06.2025

Р-П-00148.25-02.02.021-О.ОВ3-ИС2-ДР

Корпус приготовления флотореагентов. Местная вентиляция

в осях 3-7/Г-А

Исполнительная схема теплоизоляции дренажного трубопровода Ø32

ИС №2-ДР-О.ОВ3 от 09.06.2025 г.

Стадия	Лист	Листов
Р	1	1

ООО «Лидер»