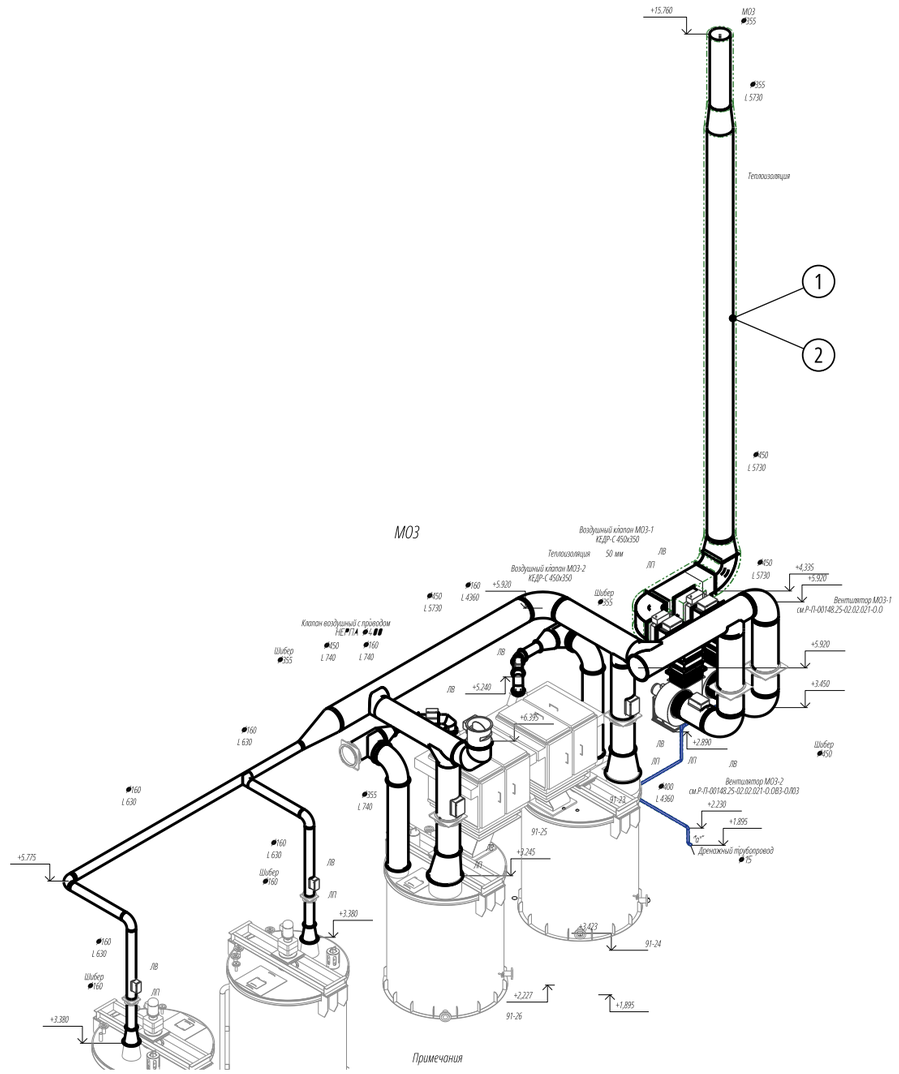


Ведомость применённых материалов (объём согласно КС-6а)

Поз.	Наименование материала	Ед. изм.	Кол-во	Документ о качестве	Акт входного контроля
1	Рулонный теплоизоляционный материал K-FLEX 50x1000-04 ST, s=50 мм (объём 1,4 м³)	м²	28	Сертификат соответствия № RU C-RU.ПБ09.В.00637/25 с 13.03.2025 по 16.12.2026; экспертное заключение № 77.01.12.П.002501.07.17 от 07.07.2017	АВК №3-02.021-О.ОВ3 от 30.05.2025 г.
2	Покрытие для теплоизоляции IN CLAD, защита от УФ-лучей, Г1	м²	28	Декларация о соответствии № RU Д-RU.ПБ37.В.00313/20 от 22.05.2020	АВК №3-02.021-О.ОВ3 от 30.05.2025 г.

Объём работ по журналу КС-6а

№ по КС-6а	Наименование работ	Ед.	Кол-во
п.14	Тепловая изоляция воздуховодов (ЦС-26.51)	м³	1,4

Примечания:

1. Схема выполнена на основании рабочей документации Р-П-00148.25-02.02.021-О.ОВ3-ЧТЖ07 (аксонометрия систем), изм. 2.
2. Объёмы работ и материалов приняты согласно журналу учёта выполненных работ КС-6а.
3. Отметки даны в метрах от уровня чистого пола (0,000). Размеры в мм.

Изм.	Кол.уч	Лист	№ док.	Подп.	Дата
Разраб.		Колесниченко Е.А.			05.06.2025
Пров.		Филаретов А.В.			05.06.2025
Нач.уч.		Славянский А.Н.			05.06.2025
СК Зак.		Марьин С.В.			05.06.2025

Р-П-00148.25-02.02.021-О.ОВ3-ИС2-М03

Корпус приготовления флотореагентов. Местная вентиляция в осях 1-2/Г-А

Исполнительная схема теплоизоляции воздуховодов М03
ИС №2-М03-О.ОВ3 от 05.06.2025 г.

Стадия	Лист	Листов
Р	1	1

ООО «Лидер»