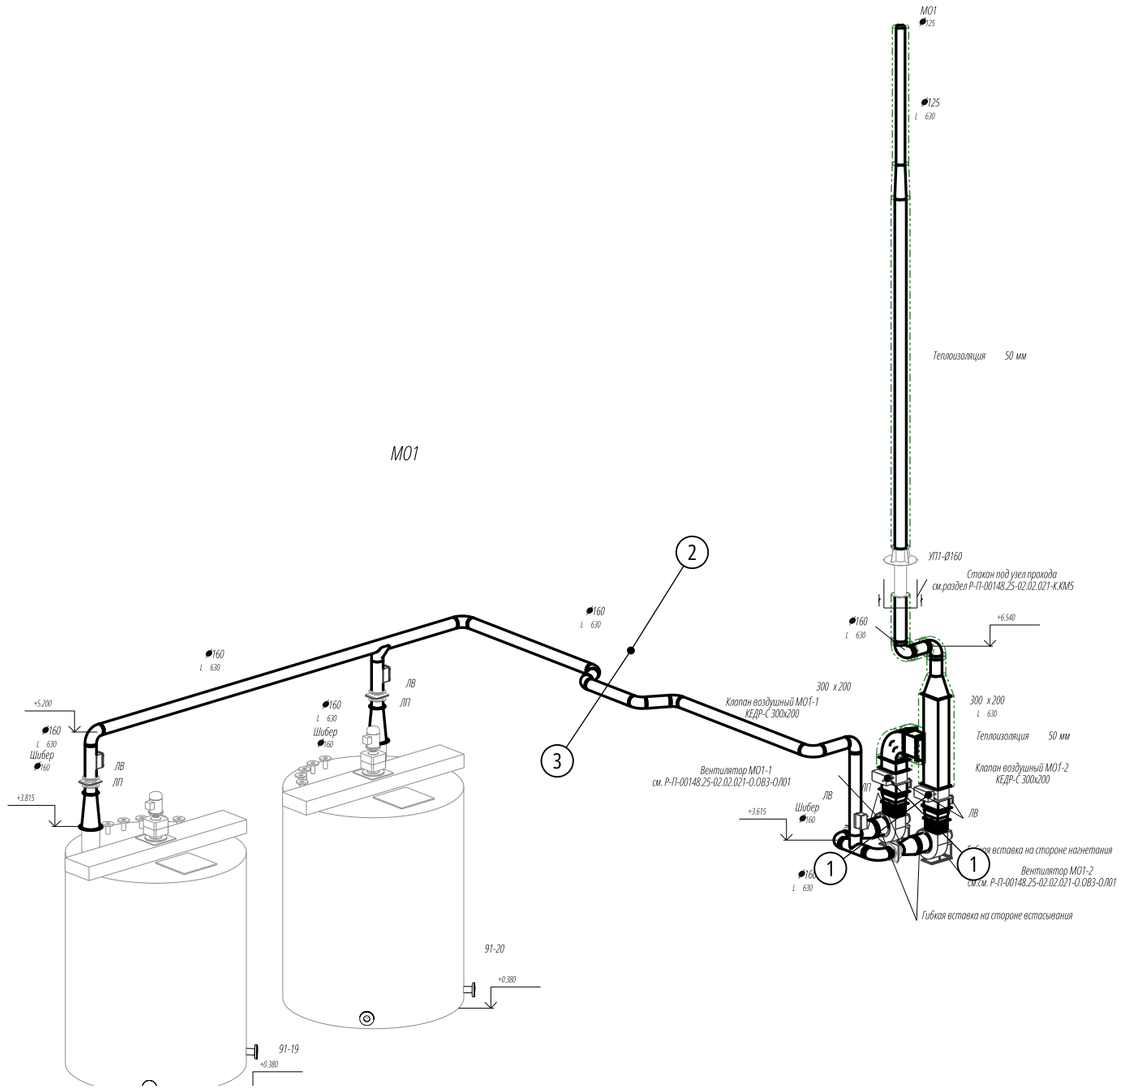

М01

Ведомость применённых материалов (объём согласно КС-6а)

Поз.	Наименование материала	Ед. изм.	Кол-во	Документ о качестве	Акт входного контроля
1	Воздушный клапан повышенной плотности КЕДР-С-300*200-1*NF230-S2-V-К-УХЛ2-0	шт	2	Сертификат соответствия № ЕАЭС RU C-BY.НВ63.В.02472/21 с 26.06.2021 по 25.06.2026 (КЕДР, КЕДР-С, НЕРПА)	АВК №2-02.021-О.ОВЗ от 02.05.2025 г.
2	Воздуховоды и фасонные изделия из стали 12Х18Н10Т по ГОСТ 5632-72, δ=0,7 мм, класс герметичности В (Ø125, Ø160, Ø254, 300х200, 200х300)	м²	4,72	Сертификат соответствия № РОСС.RU.НЕ06.Н09413 с 08.06.2023 по 07.06.2026	АВК №1-02.021-О.ОВЗ от 30.04.2025 г.
3	Металлоконструкции креплений воздуховодов (по альбому креплений)	компл.	1	Сертификат соответствия № РОСС.RU.32001.04ИБФ1.ОСП28.48330 с 01.03.2024 по 28.02.2027	АВК №1-02.021-О.ОВЗ от 30.04.2025 г.

Объём работ по журналу КС-6а

№ по КС-6а	Наименование работ	Ед.	Кол-во
п.1	Установка заслонок, клапанов (ЦС-20.12)	шт	2
п.2	Воздушный клапан повышенной плотности КЕДР-С-300*200-1*NF230-S2-V-К-УХЛ2-0	шт	2
п.3	Система воздуховодов вентиляции (ЦС-20.05)	м²	4,72

Примечания:

1. Схема выполнена на основании рабочей документации Р-П-00148.25-02.02.021-О.ОВЗ-ЧТЖ07 (аксонометрия систем), изм. 2.
2. Объёмы работ и материалов приняты согласно журналу учёта выполненных работ КС-6а.
3. Отметки даны в метрах от уровня чистого пола (0,000). Размеры в мм.
4. Участки в теплоизоляции K-FLEX ST s=50 мм показаны зелёным пунктиром.

Изм.	Кол.уч	Лист	№ док.	Подп.	Дата
Разраб.		Колесниченко Е.А.			25.05.2025
Пров.		Филаретов А.В.			25.05.2025
Нач.уч.		Славянский А.Н.			25.05.2025
СК Зак.		Марьин С.В.			25.05.2025

Р-П-00148.25-02.02.021-О.ОВЗ-ИС1-М01

Корпус приготовления флотореагентов. Местная вентиляция

в осях 3-7/Г-Б

Исполнительная схема монтажа воздуховодов М01

ИС №1-М01-О.ОВЗ от 25.05.2025 г.

Стадия	Лист	Листов
Р	1	1

ООО «Лидер»

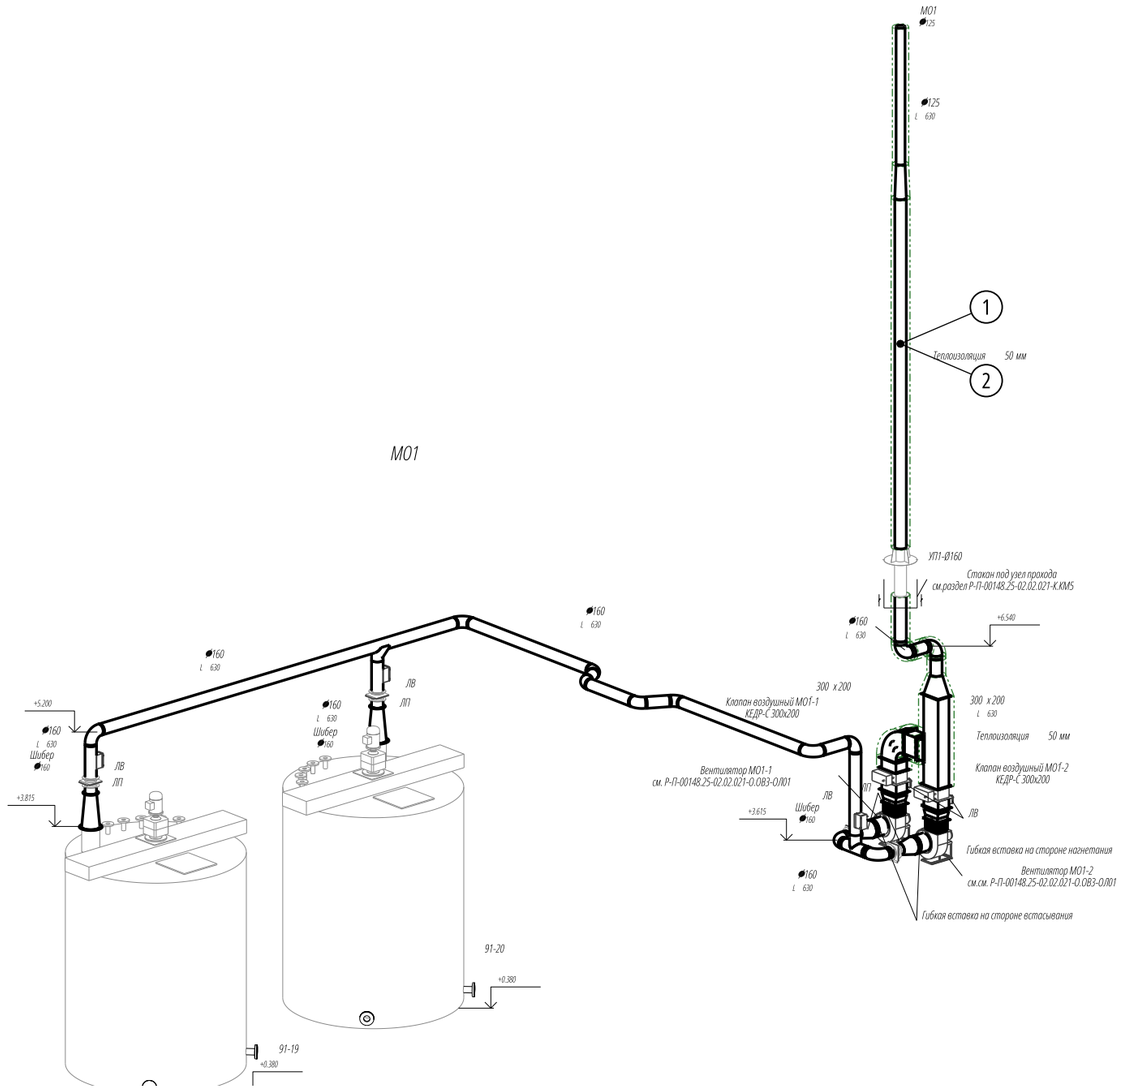

М01

Ведомость применённых материалов (объём согласно КС-6а)

Поз.	Наименование материала	Ед. изм.	Кол-во	Документ о качестве	Акт входного контроля
1	Рулонный теплоизоляционный материал K-FLEX 50x1000-04 ST, s=50 мм (объём 0,75 м³)	м²	15	Сертификат соответствия № RU C-RU.ПБ09.В.00637/25 с 13.03.2025 по 16.12.2026; экспертное заключение № 77.01.12.П.002501.07.17 от 07.07.2017	АВК №3-02.021-О.ОВЗ от 30.05.2025 г.
2	Покрытие для теплоизоляции IN CLAD, защита от УФ-лучей, Г1	м²	15	Декларация о соответствии № RU Д-RU.ПБ37.В.00313/20 от 22.05.2020	АВК №3-02.021-О.ОВЗ от 30.05.2025 г.

Объём работ по журналу КС-6а

№ по КС-6а	Наименование работ	Ед.	Кол-во
п.4	Тепловая изоляция воздуховодов (ЦС-26.51)	м³	0,75

Примечания:

1. Схема выполнена на основании рабочей документации Р-П-00148.25-02.02.021-О.ОВЗ-ЧТЖ07 (аксонометрия систем), изм. 2.
2. Объёмы работ и материалов приняты согласно журналу учёта выполненных работ КС-6а.
3. Отметки даны в метрах от уровня чистого пола (0,000). Размеры в мм.

Изм.	Кол.уч	Лист	№ док.	Подп.	Дата
Разраб.		Колесниченко Е.А.			03.06.2025
Пров.		Филаретов А.В.			03.06.2025
Нач.уч.		Славянский А.Н.			03.06.2025
СК Зак.		Марьин С.В.			03.06.2025

Р-П-00148.25-02.02.021-О.ОВЗ-ИС2-М01

Корпус приготовления флотореагентов. Местная вентиляция

в осях 3-7/Г-Б

Исполнительная схема теплоизоляции воздуховодов М01

ИС №2-М01-О.ОВЗ от 03.06.2025 г.

Стадия	Лист	Листов
Р	1	1

ООО «Лидер»

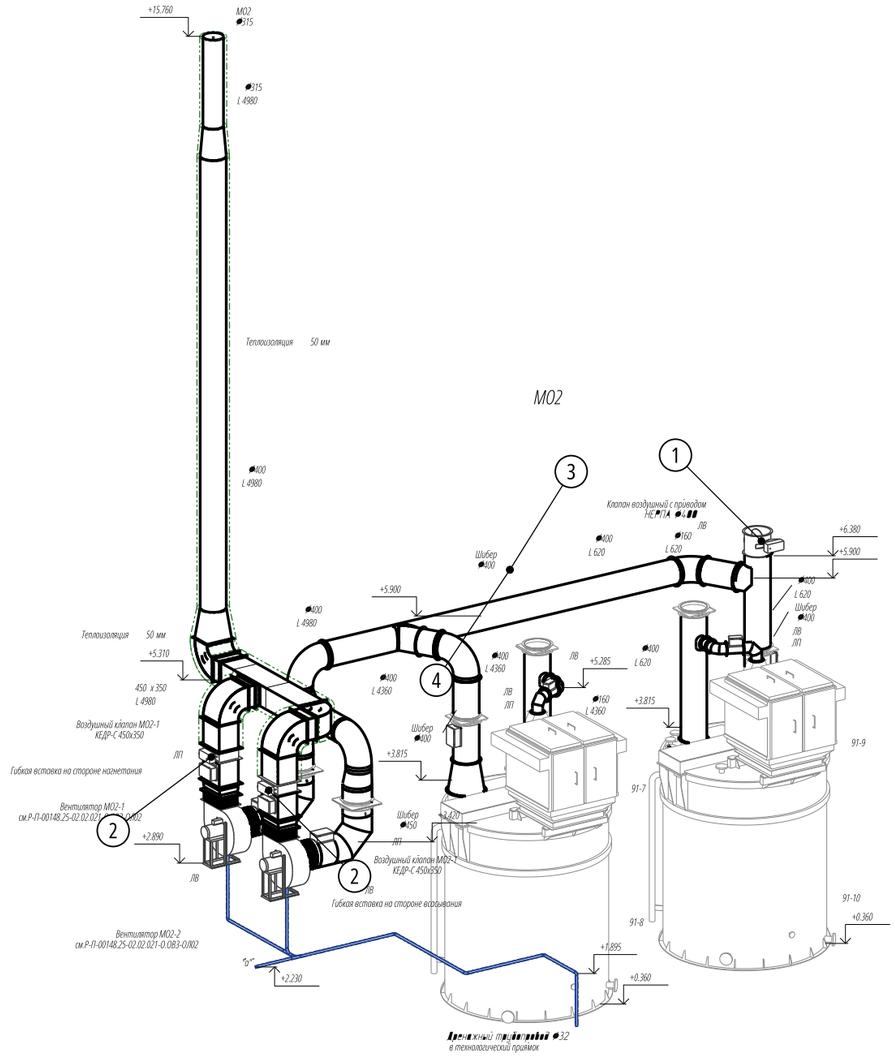

Ведомость применённых материалов (объём согласно КС-6а)

Поз.	Наименование материала	Ед. изм.	Кол-во	Документ о качестве	Акт входного контроля
1	Воздушный клапан НЕРПА-400-1*ЭПВ-NF230-S2-V-КВ-1000-У3-0	шт	1	Сертификат соответствия № ЕАЭС RU C-BY.НВ63.В.02472/21 с 26.06.2021 по 25.06.2026 (КЕДР, КЕДР-С, НЕРПА)	АВК №2-02.021-О.ОВ3 от 02.05.2025 г.
2	Воздушный клапан повышенной плотности КЕДР-С-450*350-1*ЭПВ-NF230-S2-V-КВ-УХЛ2-0	шт	2	Сертификат соответствия № ЕАЭС RU C-BY.НВ63.В.02472/21 с 26.06.2021 по 25.06.2026 (КЕДР, КЕДР-С, НЕРПА)	АВК №2-02.021-О.ОВ3 от 02.05.2025 г.
3	Воздуховоды и фасонные изделия (в т.ч. отводы сварные) из стали 12Х18Н10Т по ГОСТ 5632-72, δ=0,7 мм, класс герметичности В (Ø160, Ø315, Ø400, Ø450, 450х350)	м²	0,7	Сертификат соответствия № РОСС.RU.НЕ06.Н09413 с 08.06.2023 по 07.06.2026	АВК №1-02.021-О.ОВ3 от 30.04.2025 г.
4	Металлоконструкции креплений воздуховодов (по альбому креплений)	компл.	1	Сертификат соответствия № РОСС.RU.32001.04ИБФ1.ОСП28.48330 с 01.03.2024 по 28.02.2027	АВК №1-02.021-О.ОВ3 от 30.04.2025 г.

Объём работ по журналу КС-6а

№ по КС-6а	Наименование работ	Ед.	Кол-во
п.5	Установка заслонок, клапанов (ЦС-20.12)	шт	3
п.6	Воздушный клапан НЕРПА-400-1*ЭПВ-NF230-S2-V-КВ-1000-У3-0	шт	1
п.7	Воздушный клапан повышенной плотности КЕДР-С-450*350-1*ЭПВ-NF230-S2-V-КВ-УХЛ2-0	шт	2
п.8	Система воздуховодов вентиляции (ЦС-20.05)	м²	0,7

Примечания:

1. Схема выполнена на основании рабочей документации Р-П-00148.25-02.02.021-О.ОВ3-ЧТЖ07 (аксонометрия систем), изм. 2.
2. Объёмы работ и материалов приняты согласно журналу учёта выполненных работ КС-6а.
3. Отметки даны в метрах от уровня чистого пола (0,000). Размеры в мм.
4. Отводы круглого сечения, обозначенные в РД как сварные, выполнены сварными (по РД).
5. Участки в теплоизоляции K-FLEX ST s=50 мм показаны зелёным пунктиром.

Изм.	Кол.уч	Лист	№ док.	Подп.	Дата
Разраб.		Колесниченко Е.А.			27.05.2025
Пров.		Филаретов А.В.			27.05.2025
Нач.уч.		Славянский А.Н.			27.05.2025
СК Зак.		Марьин С.В.			27.05.2025

Р-П-00148.25-02.02.021-О.ОВ3-ИС1-М02

Корпус приготовления флотореагентов. Местная вентиляция

в осях 3-7/Г-Б

Исполнительная схема монтажа воздуховодов М02

ИС №1-М02-О.ОВ3 от 27.05.2025 г.

Стадия	Лист	Листов
Р	1	1

ООО «Лидер»

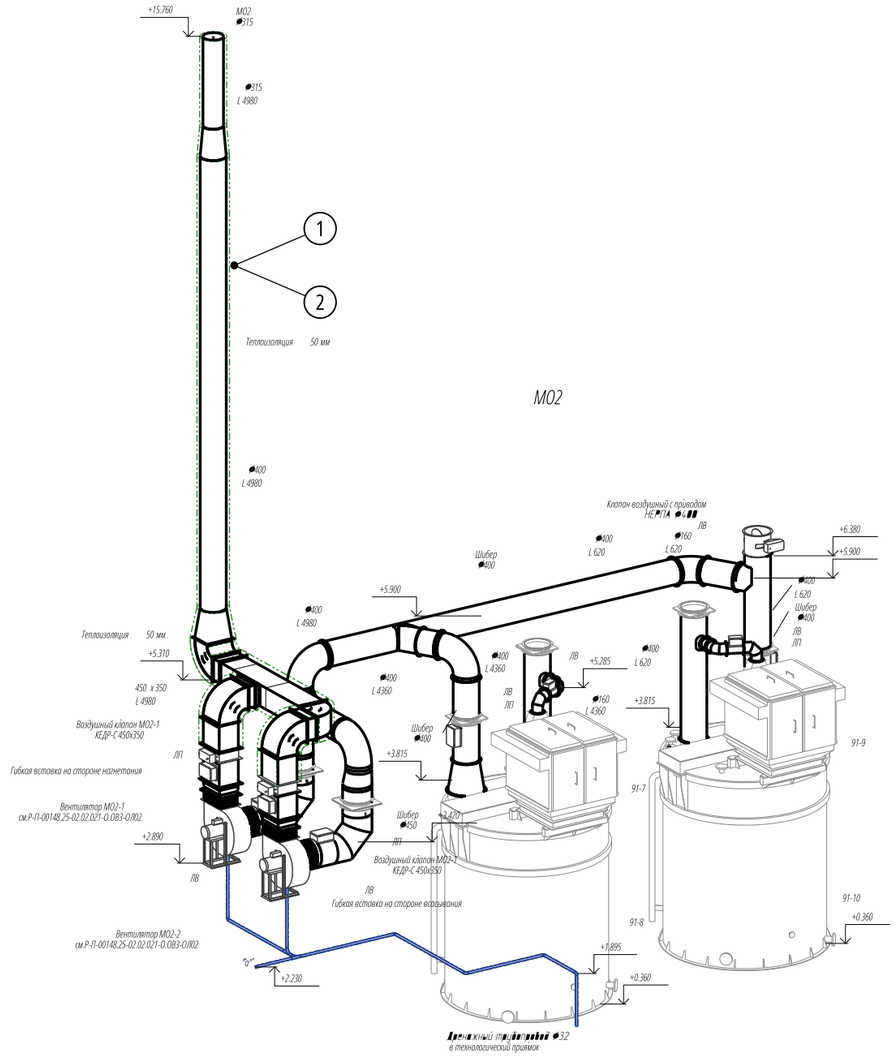

М02

Ведомость применённых материалов (объём согласно КС-6а)

Поз.	Наименование материала	Ед. изм.	Кол-во	Документ о качестве	Акт входного контроля
1	Рулонный теплоизоляционный материал K-FLEX 50x1000-04 ST, s=50 мм (объём 1,6 м³)	м²	32	Сертификат соответствия № RU C-RU.ПБ09.В.00637/25 с 13.03.2025 по 16.12.2026; экспертное заключение № 77.01.12.П.002501.07.17 от 07.07.2017	АВК №3-02.021-О.ОВ3 от 30.05.2025 г.
2	Покрытие для теплоизоляции IN CLAD, защита от УФ-лучей, Г1	м²	32	Декларация о соответствии № RU Д-RU.ПБ37.В.00313/20 от 22.05.2020	АВК №3-02.021-О.ОВ3 от 30.05.2025 г.

Объём работ по журналу КС-6а

№ по КС-6а	Наименование работ	Ед.	Кол-во
п.9	Тепловая изоляция воздуховодов (ЦС-26.51)	м³	1,6

Примечания:

1. Схема выполнена на основании рабочей документации Р-П-00148.25-02.02.021-О.ОВ3-ЧТЖ07 (аксонометрия систем), изм. 2.
2. Объёмы работ и материалов приняты согласно журналу учёта выполненных работ КС-6а.
3. Отметки даны в метрах от уровня чистого пола (0,000). Размеры в мм.

Изм.	Кол.уч	Лист	№ док.	Подп.	Дата
Разраб.		Колесниченко Е.А.			04.06.2025
Пров.		Филаретов А.В.			04.06.2025
Нач.уч.		Славянский А.Н.			04.06.2025
СК Зак.		Марьин С.В.			04.06.2025

Р-П-00148.25-02.02.021-О.ОВ3-ИС2-М02

Корпус приготовления флотореагентов. Местная вентиляция в осях 3-7/Г-Б

Исполнительная схема теплоизоляции воздуховодов М02

ИС №2-М02-О.ОВ3 от 04.06.2025 г.

Стадия	Лист	Листов
Р	1	1

ООО «Лидер»

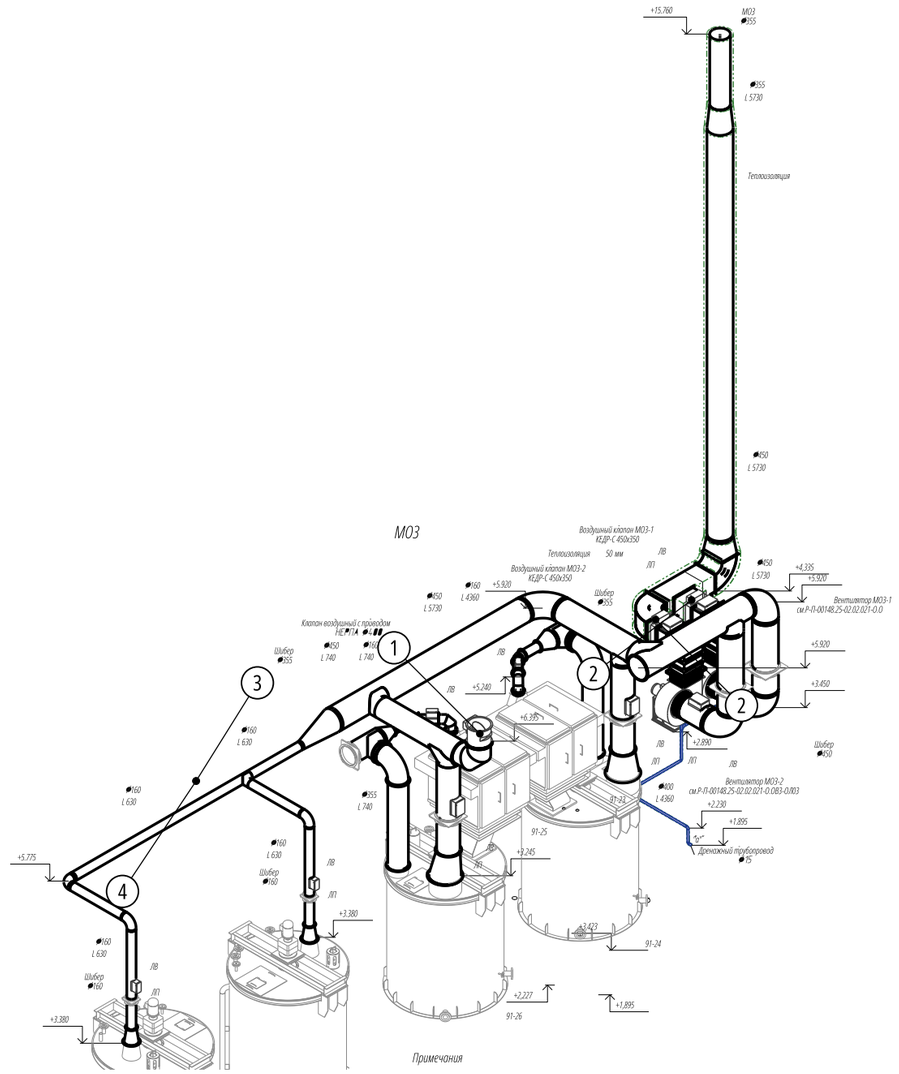

Ведомость применённых материалов (объём согласно КС-6а)

Поз.	Наименование материала	Ед. изм.	Кол-во	Документ о качестве	Акт входного контроля
1	Воздушный клапан НЕРПА-400-1*ЭПВ-NF230-S2-V-КВ-1000-У3-0	шт	1	Сертификат соответствия № ЕАЭС RU C-BY.НВ63.В.02472/21 с 26.06.2021 по 25.06.2026 (КЕДР, КЕДР-С, НЕРПА)	АВК №2-02.021-О.ОВ3 от 02.05.2025 г.
2	Воздушный клапан повышенной плотности КЕДР-С-450*350-1*ЭПВ-NF230-S2-V-КВ-УХЛ2-0	шт	2	Сертификат соответствия № ЕАЭС RU C-BY.НВ63.В.02472/21 с 26.06.2021 по 25.06.2026 (КЕДР, КЕДР-С, НЕРПА)	АВК №2-02.021-О.ОВ3 от 02.05.2025 г.
3	Воздуховоды и фасонные изделия (в т.ч. отводы сварные) из стали 12Х18Н10Т по ГОСТ 5632-72, δ=0,7 мм, класс герметичности В (Ø160, Ø355, Ø400, Ø450, 450х350, 457х322)	м²	0,8	Сертификат соответствия № РОСС.RU.НЕ06.Н09413 с 08.06.2023 по 07.06.2026	АВК №1-02.021-О.ОВ3 от 30.04.2025 г.
4	Металлоконструкции креплений воздуховодов (по альбому креплений)	компл.	1	Сертификат соответствия № РОСС.RU.32001.04ИБФ1.ОСП28.48330 с 01.03.2024 по 28.02.2027	АВК №1-02.021-О.ОВ3 от 30.04.2025 г.

Объём работ по журналу КС-6а

№ по КС-6а	Наименование работ	Ед.	Кол-во
п.10	Установка заслонок, клапанов (ЦС-20.12)	шт	3
п.11	Воздушный клапан НЕРПА-400-1*ЭПВ-NF230-S2-V-КВ-1000-У3-0	шт	1
п.12	Воздушный клапан повышенной плотности КЕДР-С-450*350-1*ЭПВ-NF230-S2-V-КВ-УХЛ2-0	шт	2
п.13	Система воздуховодов вентиляции (ЦС-20.05)	м²	0,8

Примечания:

1. Схема выполнена на основании рабочей документации Р-П-00148.25-02.02.021-О.ОВ3-ЧТЖ07 (аксонометрия систем), изм. 2.
2. Объёмы работ и материалов приняты согласно журналу учёта выполненных работ КС-6а.
3. Отметки даны в метрах от уровня чистого пола (0,000). Размеры в мм.
4. Отводы круглого сечения, обозначенные в РД как сварные, выполнены сварными (по РД).
5. Участки в теплоизоляции K-FLEX ST s=50 мм показаны зелёным пунктиром.

Изм.	Кол.уч	Лист	№ док.	Подп.	Дата
Разраб.		Колесниченко Е.А.			29.05.2025
Пров.		Филаретов А.В.			29.05.2025
Нач.уч.		Славянский А.Н.			29.05.2025
СК Зак.		Марьин С.В.			29.05.2025

Р-П-00148.25-02.02.021-О.ОВ3-ИС1-М03

Корпус приготовления флотореагентов. Местная вентиляция

в осях 1-2/Г-А

Исполнительная схема монтажа воздуховодов М03

ИС №1-М03-О.ОВ3 от 29.05.2025 г.

Стадия	Лист	Листов
Р	1	1

ООО «Лидер»

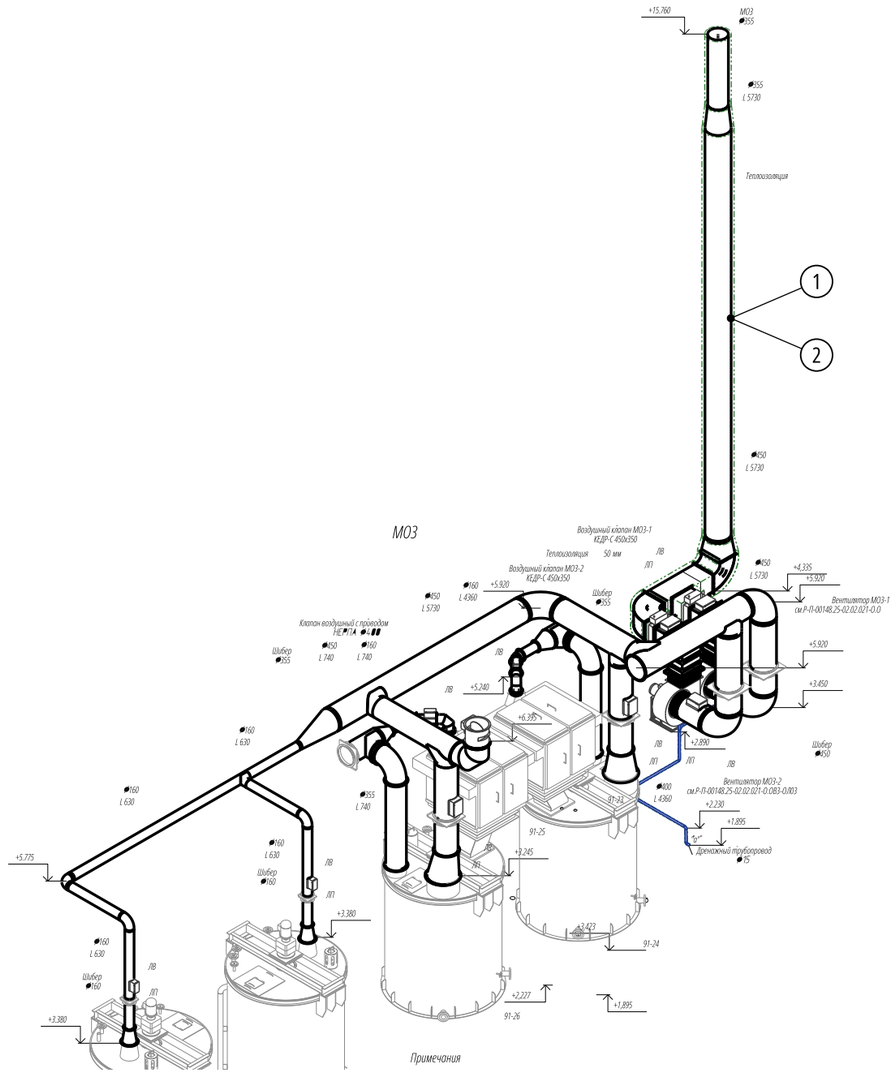

Ведомость применённых материалов (объём согласно КС-6а)

Поз.	Наименование материала	Ед. изм.	Кол-во	Документ о качестве	Акт входного контроля
1	Рулонный теплоизоляционный материал K-FLEX 50x1000-04 ST, s=50 мм (объём 1,4 м³)	м²	28	Сертификат соответствия № RU C-RU.ПБ09.В.00637/25 с 13.03.2025 по 16.12.2026; экспертное заключение № 77.01.12.П.002501.07.17 от 07.07.2017	АВК №3-02.021-О.ОВЗ от 30.05.2025 г.
2	Покрытие для теплоизоляции IN CLAD, защита от УФ-лучей, Г1	м²	28	Декларация о соответствии № RU Д-RU.ПБ37.В.00313/20 от 22.05.2020	АВК №3-02.021-О.ОВЗ от 30.05.2025 г.

Объём работ по журналу КС-6а

№ по КС-6а	Наименование работ	Ед.	Кол-во
п.14	Тепловая изоляция воздуховодов (ЦС-26.51)	м³	1,4

Примечания:

1. Схема выполнена на основании рабочей документации Р-П-00148.25-02.02.021-О.ОВЗ-ЧТЖ07 (аксонометрия систем), изм. 2.
2. Объёмы работ и материалов приняты согласно журналу учёта выполненных работ КС-6а.
3. Отметки даны в метрах от уровня чистого пола (0,000). Размеры в мм.

Изм.	Кол.уч	Лист	№ док.	Подп.	Дата
Разраб.		Колесниченко Е.А.			05.06.2025
Пров.		Филаретов А.В.			05.06.2025
Нач.уч.		Славянский А.Н.			05.06.2025
СК Зак.		Марьин С.В.			05.06.2025

Р-П-00148.25-02.02.021-О.ОВЗ-ИС2-М03

Корпус приготовления флотореагентов. Местная вентиляция
в осях 1-2/Г-А

Исполнительная схема теплоизоляции воздуховодов М03
ИС №2-М03-О.ОВЗ от 05.06.2025 г.

Стадия	Лист	Листов
Р	1	1

ООО «Лидер»

Участок 1 (МО2): дренажный трубопровод Ø32 в технологический приямок

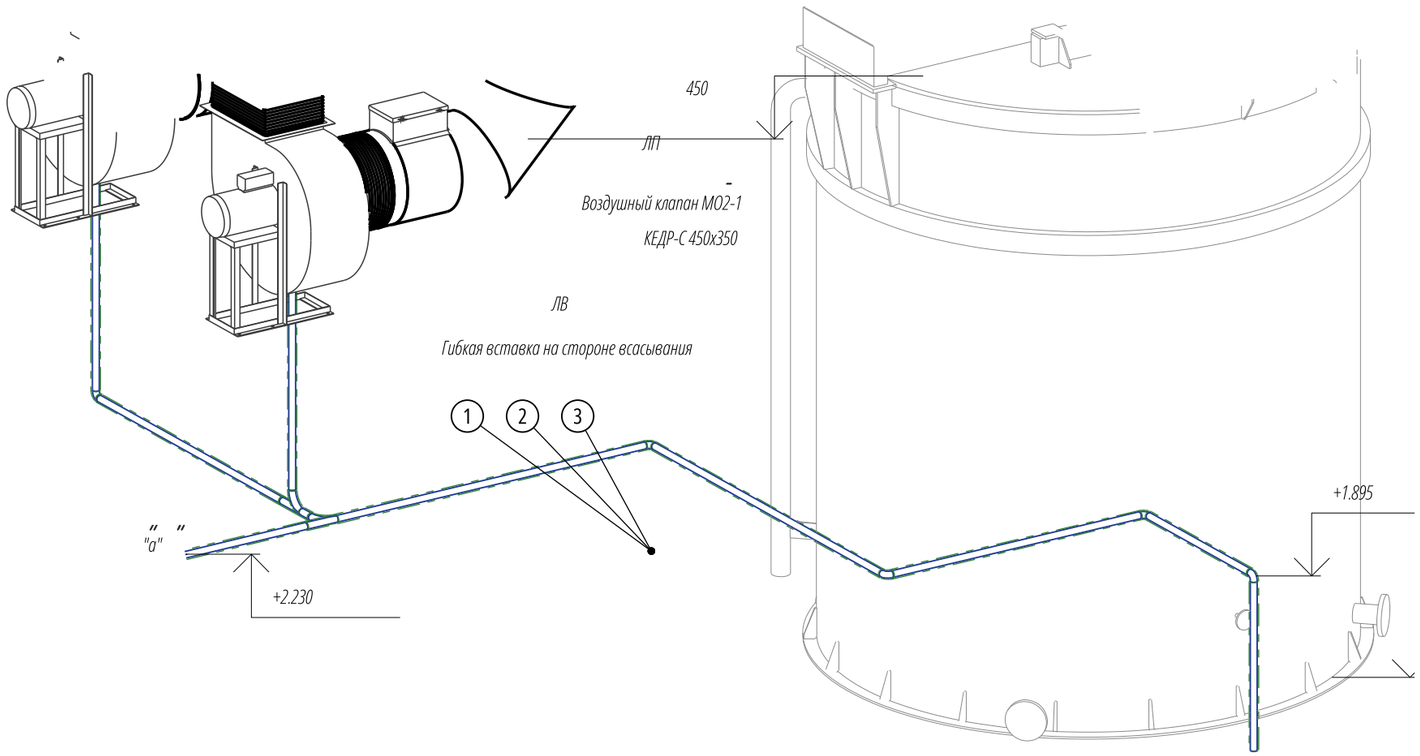

Дренажный трубопровод Ø32

в технологический приямок

Участок 2 (МО3): дренажный трубопровод

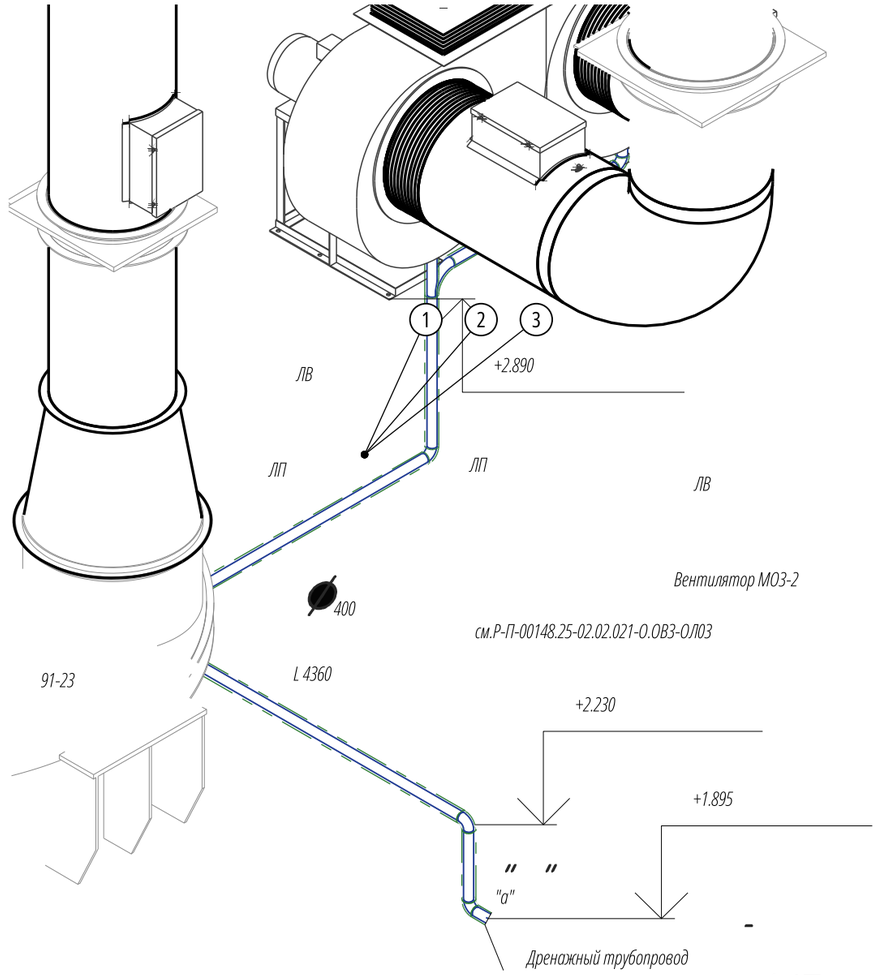

Ведомость применённых материалов (объём согласно КС-6а)

Поз.	Наименование материала	Ед. изм.	Кол-во	Документ о качестве	Акт входного контроля
1	Труба стальная водогазопроводная по ГОСТ 3262-75, Ø32х3,2	м	12	Документ о качестве завода-изготовителя на партию по ГОСТ 3262-75 (предоставляет поставщик)	АВК №3-02.021-О.ОВ3 от 30.05.2025 г.
2	Антикоррозийное покрытие грунт-эмаль «2в1» СБЭ-111 «УНИПОЛ», в 2 слоя	м²	1,5	Паспорт качества партии изготовителя (предоставляет поставщик)	АВК №3-02.021-О.ОВ3 от 30.05.2025 г.
3	Металлоконструкции креплений	кг	10	Сертификат соответствия № РОСС.RU.32001.04ИБФ1.ОСП28.48330 с 01.03.2024 по 28.02.2027	АВК №1-02.021-О.ОВ3 от 30.04.2025 г.

Объём работ по журналу КС-6а

№ по КС-6а	Наименование работ	Ед.	Кол-во
п.15	Трубопровод Ду до 60 мм из стальной трубы ВГП (ЦС-16/22/23.104-Z)	м	12

Примечания:

1. Схема выполнена на основании рабочей документации Р-П-00148.25-02.02.021-О.ОВ3-ЧТЖ07 (аксонометрия систем), изм. 2.
2. Объёмы работ и материалов приняты согласно журналу учёта выполненных работ КС-6а.
3. Отметки даны в метрах от уровня чистого пола (0,000). Размеры в мм.

Изм.	Кол.уч	Лист	№ док.	Подп.	Дата
Разраб.		Колесниченко Е.А.			06.06.2025
Пров.		Филаретов А.В.			06.06.2025
Нач.уч.		Славянский А.Н.			06.06.2025
СК Зак.		Марьин С.В.			06.06.2025

Р-П-00148.25-02.02.021-О.ОВ3-ИС1-ДР

Корпус приготовления флотореагентов. Местная вентиляция в осях 3-7/Г-А

Исполнительная схема монтажа дренажного трубопровода Ø32

ИС №1-ДР-О.ОВ3 от 06.06.2025 г.

Стадия	Лист	Листов
Р	1	1

ООО «Лидер»

Участок 1 (МО2): дренажный трубопровод Ø32 в технологический приямок

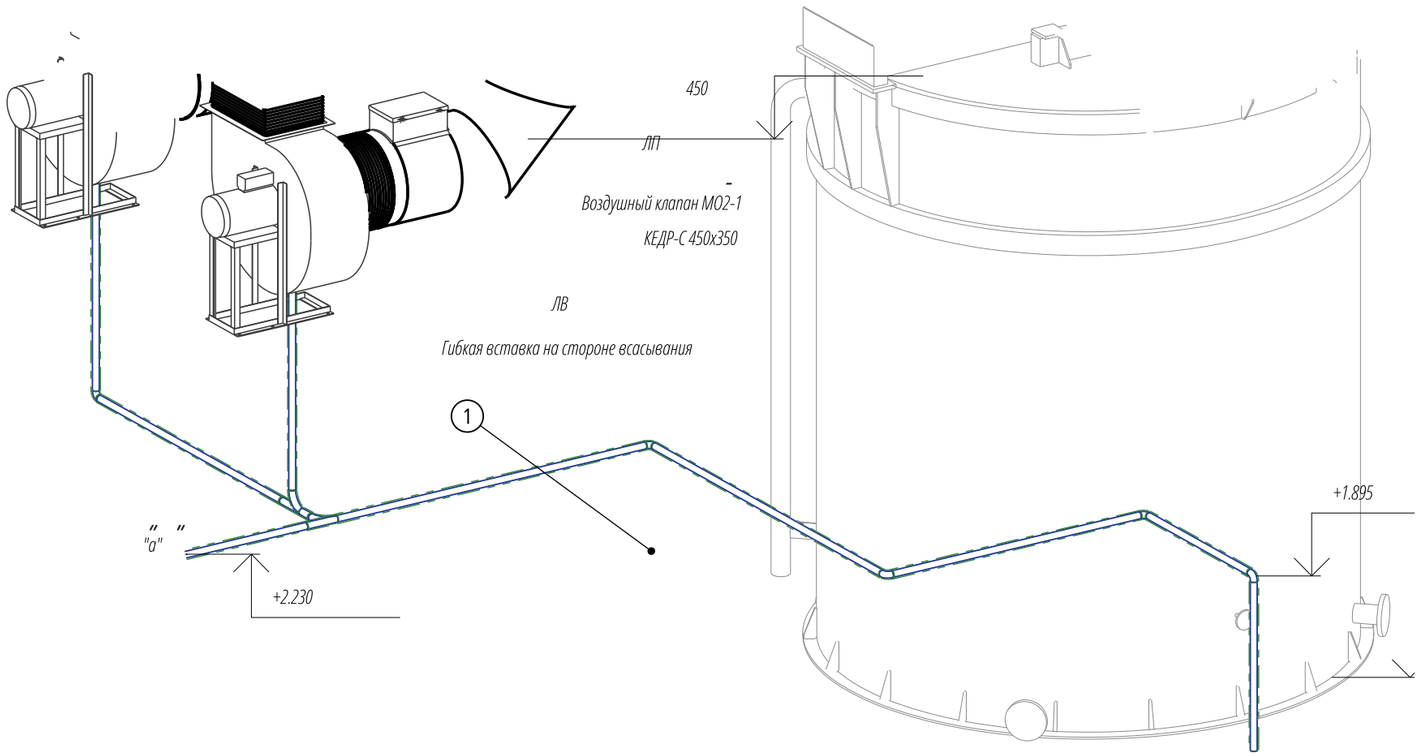

Дренажный трубопровод Ø32
в технологический приямок

Участок 2 (МО3): дренажный трубопровод

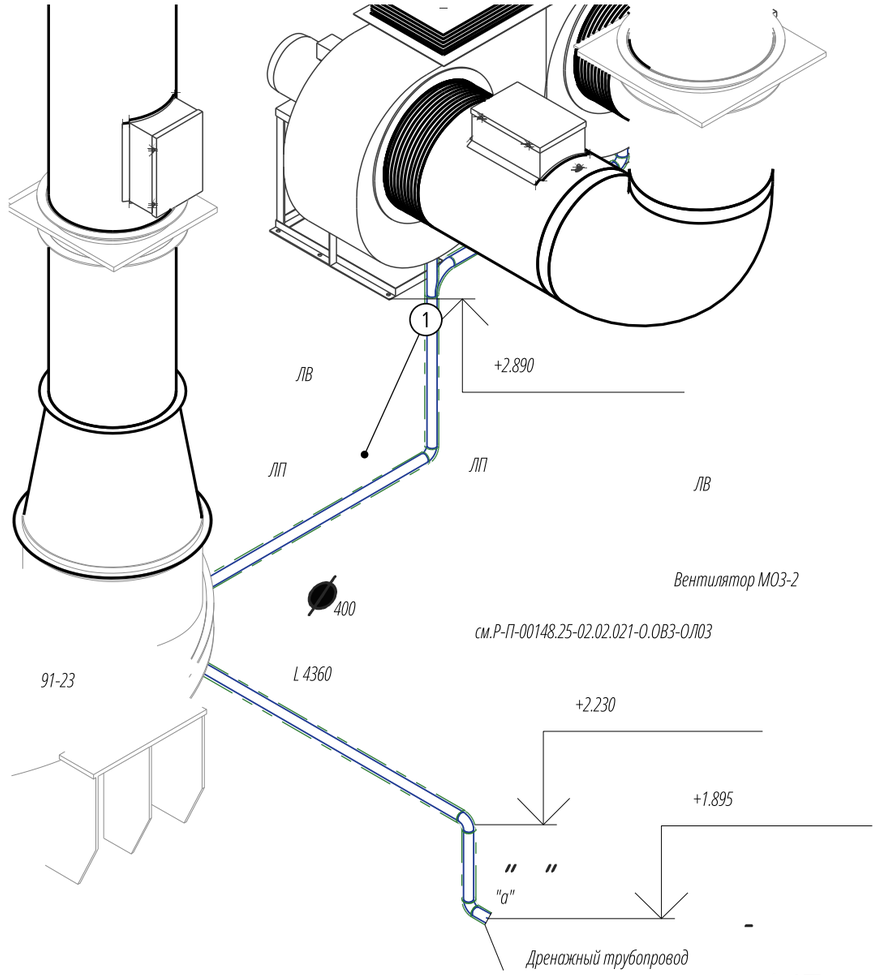

Ведомость применённых материалов (объём согласно КС-6а)

Поз.	Наименование материала	Ед. изм.	Кол-во	Документ о качестве	Акт входного контроля
1	Трубка теплоизоляционная из вспененного каучука K-FLEX ST 06х035, с рассечкой, s=6 мм, для трубы Ø32х3,2	м	12	Сертификат соответствия № RU C-RU.ПБ09.В.00637/25 с 13.03.2025 по 16.12.2026 (K-FLEX ST, трубки от 3 мм)	АВК №3-02.021-О.ОВ3 от 30.05.2025 г.

Объём работ по журналу КС-6а

№ по КС-6а	Наименование работ	Ед.	Кол-во
п.16	Тепловая изоляция трубопровода трубками наружным диаметром до 160 мм (ЦС-26.51.01)	м	12

Примечания:

1. Схема выполнена на основании рабочей документации Р-П-00148.25-02.02.021-О.ОВ3-ЧТЖ07 (аксонометрия систем), изм. 2.
2. Объёмы работ и материалов приняты согласно журналу учёта выполненных работ КС-6а.
3. Отметки даны в метрах от уровня чистого пола (0,000). Размеры в мм.

Изм.	Кол.уч	Лист	№ док.	Подп.	Дата
Разраб.		Колесниченко Е.А.			09.06.2025
Пров.		Филаретов А.В.			09.06.2025
Нач.уч.		Славянский А.Н.			09.06.2025
СК Зак.		Марьин С.В.			09.06.2025

Р-П-00148.25-02.02.021-О.ОВ3-ИС2-ДР

Корпус приготовления флотореагентов. Местная вентиляция в осях 3-7/Г-А

Исполнительная схема теплоизоляции дренажного трубопровода Ø32
ИС №2-ДР-О.ОВ3 от 09.06.2025 г.

Стадия	Лист	Листов
Р	1	1

ООО «Лидер»

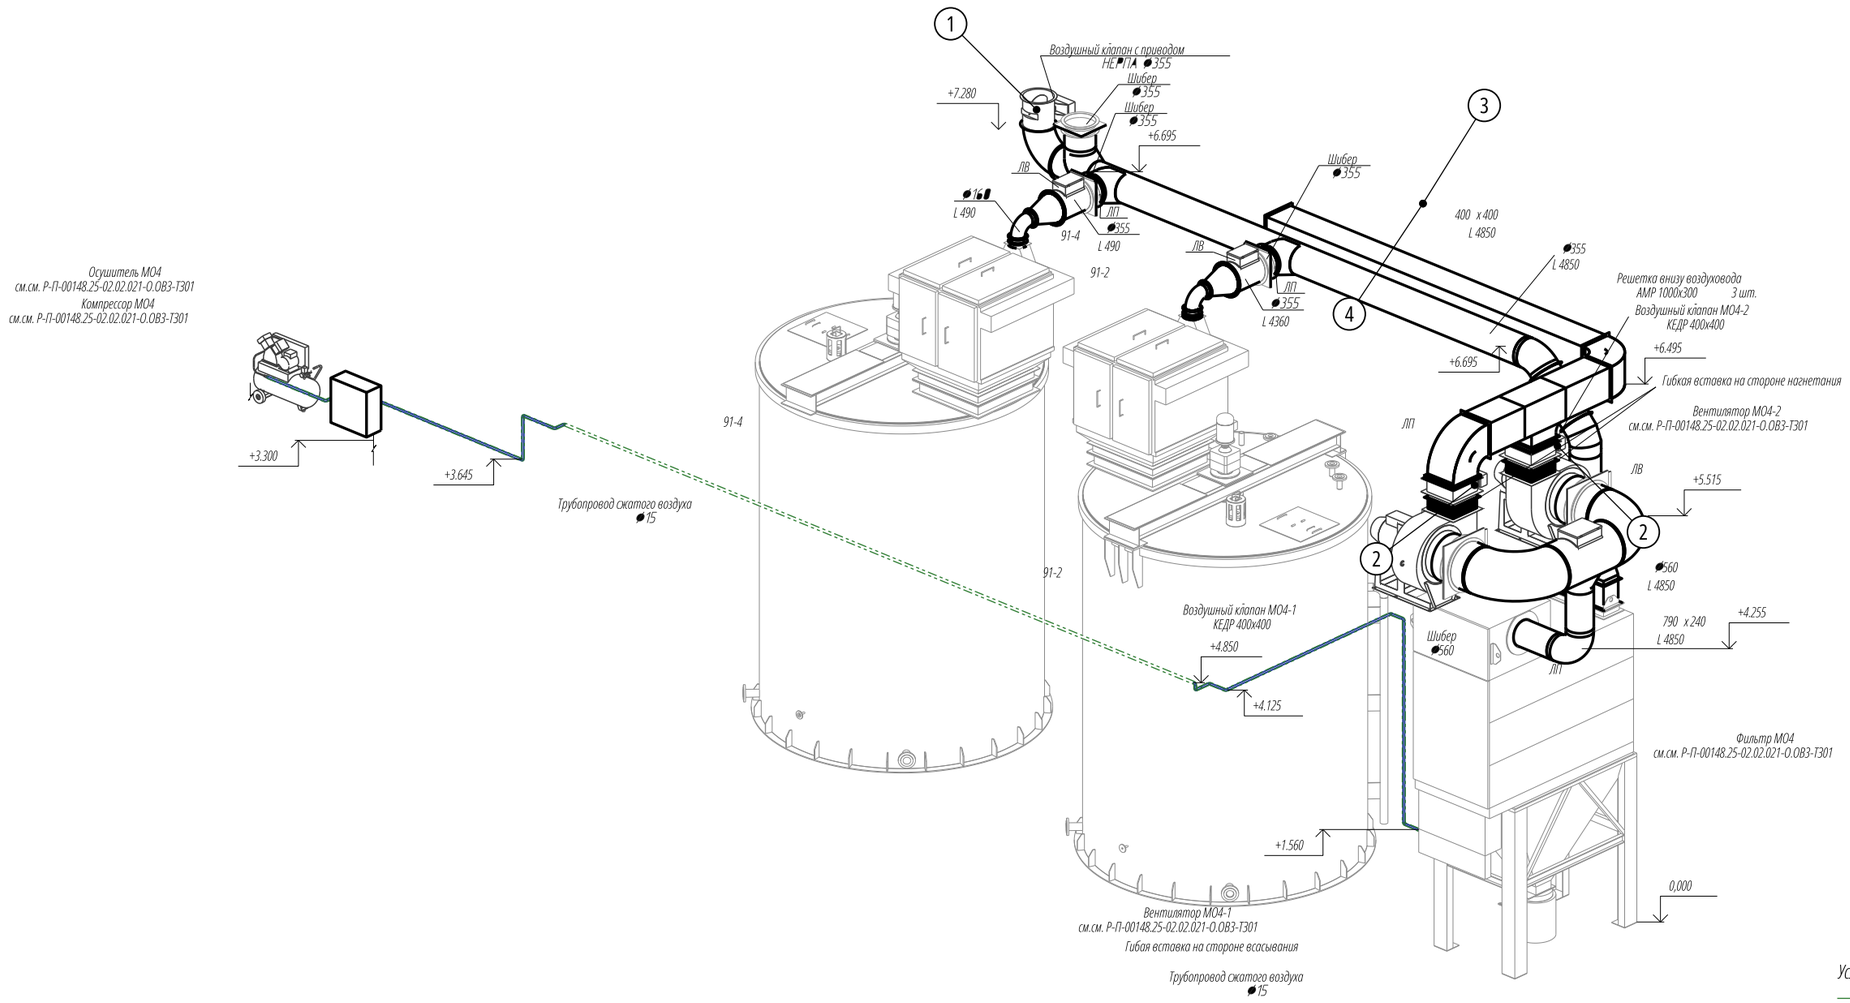

Ведомость применённых материалов (объём согласно КС-6а)

Поз.	Наименование материала	Ед. изм.	Кол-во	Документ о качестве	Акт входного контроля
1	Воздушный клапан НЕРПА-355-1*NF230-S2-V-K-1000-У3-0	шт	1	Сертификат соответствия № ЕАЭС RU C-BY.HB63.B.02472/21 с 26.06.2021 по 25.06.2026 (КЕДР, КЕДР-С, НЕРПА)	АВК №2-02.021-О.ОВЗ от 02.05.2025 г.
2	Воздушный клапан повышенной плотности КЕДР-С-400*400-1*NF230-S2-V-K-УХЛ2-0	шт	2	Сертификат соответствия № ЕАЭС RU C-BY.HB63.B.02472/21 с 26.06.2021 по 25.06.2026 (КЕДР, КЕДР-С, НЕРПА)	АВК №2-02.021-О.ОВЗ от 02.05.2025 г.
3	Воздуховоды и фасонные изделия (в т.ч. отвод сварной Ø355) из стали 12Х18Н10Т по ГОСТ 5632-72, δ=0,7–1,5 мм, класс герметичности В (Ø160, Ø315, Ø355, Ø560, 400х400, 392х392, 790х240)	м²	6,38	Сертификат соответствия № РОСС.RU.НЕ06.Н09413 с 08.06.2023 по 07.06.2026	АВК №1-02.021-О.ОВЗ от 30.04.2025 г.
4	Металлоконструкции креплений воздуховодов (по альбому креплений)	компл.	1	Сертификат соответствия № РОСС.RU.32001.04ИБФ1.ОСП28.48330 с 01.03.2024 по 28.02.2027	АВК №1-02.021-О.ОВЗ от 30.04.2025 г.

Объём работ по журналу КС-6а

№ по КС-6а	Наименование работ	Ед.	Кол-во
п.17	Установка заслонок, клапанов (ЦС-20.12)	шт	3
п.18	Воздушный клапан НЕРПА-355-1*NF230-S2-V-K-1000-У3-0	шт	1
п.19	Воздушный клапан повышенной плотности КЕДР-С-400*400-1*NF230-S2-V-K-УХЛ2-0	шт	2
п.20	Система воздуховодов вентиляции (ЦС-20.05)	м²	6,38

Примечания:

1. Схема выполнена на основании рабочей документации Р-П-00148.25-02.02.021-О.ОВЗ-ЧТЖ07 (аксонометрия систем), изм. 2.
2. Объёмы работ и материалов приняты согласно журналу учёта выполненных работ КС-6а.
3. Отметки даны в метрах от уровня чистого пола (0,000). Размеры в мм.
4. Отводы круглого сечения, обозначенные в РД как сварные, выполнены сварными (по РД).
5. Переход концентрический Ø560/Ø355 исключён согласно РД (изм.) и не монтировался.
6. Участки в теплоизоляции K-FLEX ST s=50 мм показаны зелёным пунктиром.

Изм.	Кол.уч	Лист	№ док.	Подп.	Дата
Разраб.		Колесниченко Е.А.			30.05.2025
Пров.		Филаретов А.В.			30.05.2025
Нач.уч.		Славянский А.Н.			30.05.2025
СК Зак.		Марьин С.В.			30.05.2025

Р-П-00148.25-02.02.021-О.ОВЗ-ИС1-М04

Корпус приготовления флотореагентов. Местная вентиляция

в осях 3-7/Г-Б

Исполнительная схема монтажа воздуховодов М04

ИС №1-М04-О.ОВЗ от 30.05.2025 г.

Стадия	Лист	Листов
Р	1	1

ООО «Лидер»

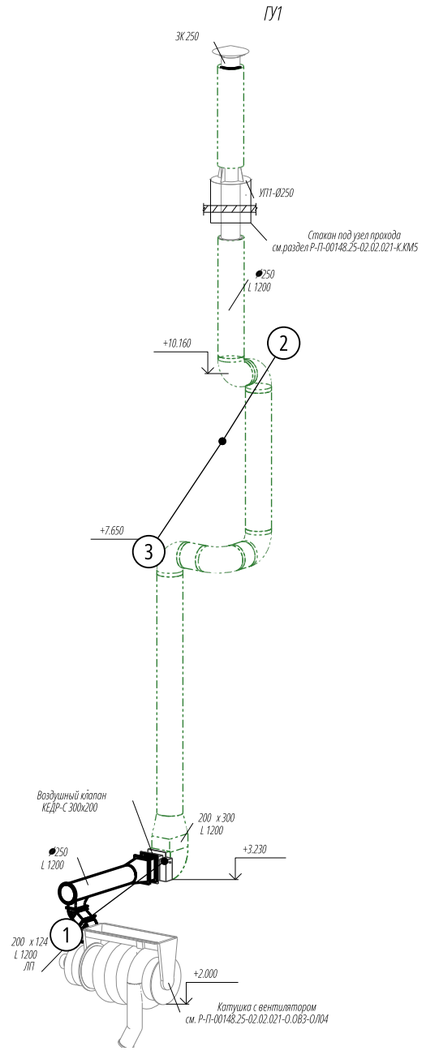

Ведомость применённых материалов (объём согласно КС-6а)

Поз.	Наименование материала	Ед. изм.	Кол-во	Документ о качестве	Акт входного контроля
1	Воздушный клапан повышенной плотности КЕДР-С-300*200-1*NF230-S2-V-K-УХЛ2-0	шт	1	Сертификат соответствия № ЕАЭС RU C-BY.НВ63.В.02472/21 с 26.06.2021 по 25.06.2026 (КЕДР, КЕДР-С, НЕРПА)	АВК №2-02.021-О.ОВЗ от 02.05.2025 г.
2	Воздуховоды и фасонные изделия из стали 12Х18Н10Т по ГОСТ 5632-72, δ=0,5–0,7 мм, класс герметичности В (Ø250, 200х124, 200х300, 300х200)	м²	15,14	Сертификат соответствия № РОСС.RU.НЕ06.Н09413 с 08.06.2023 по 07.06.2026	АВК №1-02.021-О.ОВЗ от 30.04.2025 г.
3	Металлоконструкции креплений воздуховодов (по альбому креплений)	компл.	1	Сертификат соответствия № РОСС.RU.32001.04ИБФ1.ОСП28.48330 с 01.03.2024 по 28.02.2027	АВК №1-02.021-О.ОВЗ от 30.04.2025 г.

Объём работ по журналу КС-6а

№ по КС-6а	Наименование работ	Ед.	Кол-во
п.21	Установка заслонок, клапанов (ЦС-20.12)	шт	1
п.22	Воздушный клапан повышенной плотности КЕДР-С-300*200-1*NF230-S2-V-K-УХЛ2-0	шт	1
п.23	Система воздуховодов вентиляции (ЦС-20.05)	м²	15,14

Примечания:

1. Схема выполнена на основании рабочей документации Р-П-00148.25-02.02.021-О.ОВЗ-ЧТЖ07 (аксонометрия систем), изм. 2.
2. Объёмы работ и материалов приняты согласно журналу учёта выполненных работ КС-6а.
3. Отметки даны в метрах от уровня чистого пола (0,000). Размеры в мм.
4. Участки в теплоизоляции K-FLEX ST s=50 мм показаны зелёным пунктиром.

Изм.	Кол.уч	Лист	№ док.	Подп.	Дата
Разраб.		Колесниченко Е.А.			31.05.2025
Пров.		Филаретов А.В.			31.05.2025
Нач.уч.		Славянский А.Н.			31.05.2025
СК Зак.		Марьин С.В.			31.05.2025

Р-П-00148.25-02.02.021-О.ОВЗ-ИС1-ГУ1

Корпус приготовления флотореагентов. Местная вентиляция
в осях 1-3/Б-А

Исполнительная схема монтажа воздуховодов ГУ1
ИС №1-ГУ1-О.ОВЗ от 31.05.2025 г.

Стадия	Лист	Листов
Р	1	1

ООО «Лидер»

СИСТЕМА ДОБРОВОЛЬНОЙ СЕРТИФИКАЦИИ «ПРИБОР-ЭКСПЕРТ»
Рег. № РОСС RU.31578.04ОЛН0 от 16.11.2016 г.

Добровольная ПЭ сертификация

СЕРТИФИКАТ СООТВЕТСТВИЯ

№ РОСС RU.HE06.H09413

Срок действия с 08.06.2023 по 07.06.2026

№ 0032411

ОРГАН ПО СЕРТИФИКАЦИИ RA.RU.11HE06

Орган по сертификации продукции ООО "Эксперт-С". Адрес: 300045, РОССИЯ, Тульская обл, Тула г, Новомосковское ш, дом 54, помещение 3, 2 этаж, помещение 14. Телефон 8-487-274-0239, адрес электронной почты: s.eksp@yandex.ru

ПРОДУКЦИЯ Конструкции вентиляционные классов A, B, C, D. Согласно приложению бланки №0013746,№0013747.Серийный выпуск.

код ОК
28.25.30.110,
28.25.14.110,
28.25.14.111.

СООТВЕТСТВУЕТ ТРЕБОВАНИЯМ НОРМАТИВНЫХ ДОКУМЕНТОВ

ТУ 4863-002-58769768-2014 "Конструкции вентиляционные классов A, B, C, D. Технические условия"

код ТН ВЭД
8414 90 000 0

ИЗГОТОВИТЕЛЬ ОБЩЕСТВО С ОГРАНИЧЕННОЙ ОТВЕТСТВЕННОСТЬЮ "НЕВАТОМ". ОГРН: 1025401022680, ИНН: 5402170450, КПП: 540201001. Адрес: 630047, РОССИЯ, Новосибирская область, город Новосибирск, Заельцовский район, улица Даргомыжского, дом 8А, помещение 9, телефон: +78047001400, адрес электронной почты: zakaz@nevatom.ru.

СЕРТИФИКАТ ВЫДАН ОБЩЕСТВО С ОГРАНИЧЕННОЙ ОТВЕТСТВЕННОСТЬЮ "НЕВАТОМ". ОГРН: 1025401022680, ИНН: 5402170450, КПП: 540201001. Адрес: 630047, РОССИЯ, Новосибирская область, город Новосибирск, Заельцовский район, улица Даргомыжского, дом 8А, помещение 9, телефон: +78047001400, адрес электронной почты: zakaz@nevatom.ru.

НА ОСНОВАНИИ

Протокол испытаний № 002/J-08/06/23 от 08.06.2023 года, выданный Испытательной лабораторией «Гранум» (аттестат РОСС RU.31578.04ОЛН0.ИЛ31)

ДОПОЛНИТЕЛЬНАЯ ИНФОРМАЦИЯ

Схема сертификации: 1с

Для сертификатов

М.П.

Руководитель органа _____ подпись А.В. Босик инициалы, фамилия

Эксперт _____ подпись А.А. Белянин инициалы, фамилия

Сертификат не применяется при обязательной сертификации

АО «ОПЦИОН», Москва, 2023, «В». ТЗ № 513.

СИСТЕМА ДОБРОВОЛЬНОЙ СЕРТИФИКАЦИИ «ПРИБОР-ЭКСПЕРТ»
Рег. № РОСС RU.31578.04ОЛН0 от 16.11.2016 г.

№ 0013746

ПРИЛОЖЕНИЕ

К сертификату соответствия № РОСС RU.HE06.H09413

Перечень конкретной продукции, на которую распространяется действие сертификата соответствия

код ОК код ТН ВЭД	Наименование и обозначение продукции, ее изготовитель	Обозначение документации, по которой выпускается продукция
28.25.30.110 28.25.14.110 28.25.14.111	Конструкции вентиляционные классов A, B, C, D: Воздуховоды и фасонные элементы прямоугольного сечения: - с интегрированным фланцем TDC III - класс C - на шинорейке и фланцах - класс B Воздуховоды и фасонные элементы круглого сечения: - с резиновыми уплотнениями NEVATOM system - класс D - на ниппельном соединении и фланцах - класс B Лючки для прочистки и замеров, виброизоляторы, виброопоры, шиберы Глушители шума и пластины шумоглушения, шумоглушащие боксы Зонты вентиляционные и вытяжные, дефлекторы Насадки Узлы прохода вентиляционных шахт через покрытия зданий Заслонки воздушные унифицированные, обратные клапаны, обратный клапан "бабочка", клапаны воздушные Воздухораспределители (решетки, регуляторы расхода воздуха, диффузоры потолочные и регулируемые) Наружные решетки Гибкие вставки Двери и люки герметичные вентиляционных камер Хомуты монтажные Фланцы	ТУ 4863-002-58769768-2014 "Конструкции вентиляционные классов A, B, C, D. Технические условия"

Руководитель органа _____ А.В. Босик
подпись — инициалы, фамилия

М.П.

Эксперт _____ А.А. Белянин
подпись — инициалы, фамилия

АО «ОПЦИОН», Москва, 2020, «В», ТЗ № 454.

СИСТЕМА ДОБРОВОЛЬНОЙ СЕРТИФИКАЦИИ «ПРИБОР-ЭКСПЕРТ»
Рег. № РОСС RU.31578.04ОЛН0 от 16.11.2016 г.

№ 0013747

ПРИЛОЖЕНИЕ

К сертификату соответствия № РОСС RU.HE06.H09413

Перечень конкретной продукции, на которую распространяется действие сертификата соответствия

код ОК код ТН ВЭД	Наименование и обозначение продукции, ее изготовитель	Обозначение документации, по которой выпускается продукция
	Стаканы монтажные для радиальных и осевых вентиляторов Элементы местного отсоса воздуха (панели равномерного всасывания, зонты местного отсоса, зонты кухонные) Фильтр жироулавливающий Корпусы для фильтров (фильтр-боксы) Фильтры воздушные Монтажные рамы, кронштейны Переходные патрубки Защитные решетки, козырьки и кожухи для радиальных и осевых вентиляторов Канальные рекуператоры без функции подогрева Адаптеры для щелевых решеток Резиновый уплотнитель Поддоны для стаканов монтажных Крышные переходы Ниппельный патрубок	

М.П.

Руководитель органа _____ подпись А.В. Босик (инициалы, фамилия)

Эксперт _____ подпись А.А. Белянин (инициалы, фамилия)

АО «ОПЦИОН», Москва, 2020, «В», ТЗ № 454.

RUSSIAN FEDERATION

№ 0219790

СИСТЕМА ДОБРОВОЛЬНОЙ СЕРТИФИКАЦИИ «ПРОМТЕХСТАНДАРТ»

№РОСС RU.32001.04ИБФ1 в едином реестре зарегистрированных систем добровольной сертификации

ФЕДЕРАЛЬНОЕ АГЕНТСТВО ПО ТЕХНИЧЕСКОМУ РЕГУЛИРОВАНИЮ И МЕТРОЛОГИИ

СЕРТИФИКАТ СООТВЕТСТВИЯ

Регистрационный номер РОСС RU.32001.04ИБФ1.ОСП28.48330

Срок действия с 01.03.2024 по 28.02.2027

ОРГАН ПО СЕРТИФИКАЦИИ № РОСС RU.32001.04ИБФ1.ОСП28, Общество с ограниченной ответственностью "Прогресс", Россия, 115191, г. Москва, вн.тер.г. муниципальный округ Донской, переулок Духовской, д. 17, стр. 15, пом. 11н/2, ИНН: 7733398635, ОГРН: 1227700834613, email: progress.reestr@yandex.ru

ПРОДУКЦИЯ Комплектующие для вентиляционных и инженерных работ (см. приложение №1-3)
Серийный выпуск.

код ОК 25.99.29

код ТН ВЭД 7326

СООТВЕТСТВУЕТ ТРЕБОВАНИЯМ НОРМАТИВНЫХ ДОКУМЕНТОВ
ТУ 4860 – 001 – 37255686 – 2015

ИЗГОТОВИТЕЛЬ HANGZHOU LIFENG IMPORT AND EXPORT CO LTD
Адрес: 22nd floor, Huarong Times Mansion, No. 3880 Jiangnan Ave., Hangzhou 310053 China
Телефон: 0086-571-81603529/39-865. Адрес электронной почты: chinafore@chinafore.com

СЕРТИФИКАТ ВЫДАН Общество с ограниченной ответственностью КОМПАНИЯ «СУПЛЕР», Адрес: Россия, 141304, Московская область, г. Сергиев Посад, ул. Фабричная, д. 7, помещение 6, 10, ИНН: 7709891007, ОГРН: 1117746945073, телефон: +7 (499) 272-69-60, электронная почта: info@supler.ru

НА ОСНОВАНИИ Протокол испытаний (исследований) №43642-ПРГ/24 от 27.02.2024 Испытательная лаборатория ООО «Прогресс» аттестат аккредитации №РОСС RU.32001.04ИБФ1.ИЛ58 от 2022-12-09

ДОПОЛНИТЕЛЬНАЯ ИНФОРМАЦИЯ Схема сертификации: 2с (ГОСТ Р 53603-2020. Оценка соответствия. Схемы сертификации продукции в Российской Федерации).

Проверка подлинности сертификата соответствия

Руководитель органа по сертификации _____ (подпись) В.Я. Воскресенский (инициалы, фамилия)

Эксперт _____ (подпись) К.О. Кадырова (инициалы, фамилия)

Сертификат не применяется при обязательной сертификации

Настоящий сертификат соответствия обязывает организацию поддерживать выпуск (реализацию) продукции в соответствие с вышеуказанным стандартом, что будет находиться под контролем органа по сертификации системы добровольной сертификации «ПромТехСтандарт» и подтверждаться при прохождении ежегодного инспекционного контроля

АО «ОПЦИОН», Москва, 2023 г., «Б», ТЗ № 688

RUSSIAN FEDERATION

№ 0219789

СИСТЕМА ДОБРОВОЛЬНОЙ СЕРТИФИКАЦИИ «ПРОМТЕХСТАНДАРТ»

№РОСС RU.32001.04ИБФ1 в едином реестре зарегистрированных систем добровольной сертификации

ФЕДЕРАЛЬНОЕ АГЕНТСТВО ПО ТЕХНИЧЕСКОМУ РЕГУЛИРОВАНИЮ И МЕТРОЛОГИИ

ПРИЛОЖЕНИЕ № 1

К сертификату соответствия РОСС RU.32001.04ИБФ1.ОСП28.48330
(является неотъемлемой частью сертификата соответствия)

Срок действия с 01.03.2024 по 28.02.2027

ОРГАН ПО СЕРТИФИКАЦИИ

№ РОСС RU.32001.04ИБФ1.ОСП28
Общество с ограниченной ответственностью "Прогресс"
Россия, 115191, г. Москва, вн.тер.г. муниципальный округ Донской, переулок Духовской, д. 17, стр. 15, пом. 11н/2,
ИНН: 7733398635, ОГРН: 1227700834613, email: progress.reestr@yandex.ru

Перечень продукции, на которую распространяется действие сертификата соответствия

1. Скоба U-образная
2. Виброгаситель
3. Уплотнитель резиновый для траверсы монтажной
4. Сектор управления к дроссель-клапану
5. Хомуг ленточный
6. Зажимы для хомутов
7. КЛИПСА РАССЕКАТЕЛЯ
8. Лучевой зажим(Струбцива)
9. Шипы самоклеющиеся для крепления изоляции
10. Лента уплотнительная межфланцевая самоклеющаяся
11. Уплотнительная терморасширяемая лента
12. Лента алюминиевая самоклеющаяся (скотч алюминиевый, скотч армированный)
13. Лента ТИЛ
14. Гибкая вставка
15. Гибкая вставка термостойкая
16. Шнур базальтовый плетенный
17. Шнур базальтовый теплоизоляционный
18. Шнур асбестовый
19. Диффузоры DVS для применения в вытяжных системах вентиляции, DVS-P - в приточных системах вентиляции
20. ШПИЛЬКИ РЕЗЬБОВЫЕ оцинкованные, DIN 975
21. Шпилька сантехническая
22. Полусферическая головка, с пресс-шайбой, наконечник - сверло, оцинкованные

Руководитель органа по сертификации _____ (подпись) В.Я. Воскресенский (инициалы, фамилия)

Эксперт _____ (подпись) К.О. Кадырова (инициалы, фамилия)

Сертификат не применяется при обязательной сертификации

Настоящий сертификат соответствия обязывает организацию поддерживать выпуск (реализацию) продукции в соответствие с вышеуказанным стандартом, что будет находиться под контролем органа по сертификации системы добровольной сертификации «ПромТехСтандарт» и подтверждаться при прохождении ежегодного инспекционного контроля

АО «ОПЦИОН», Москва, 2023 г., «В», ТЗ № 688

RUSSIAN FEDERATION

№ 0219788

СИСТЕМА ДОБРОВОЛЬНОЙ СЕРТИФИКАЦИИ «ПРОМТЕХСТАНДАРТ»

№РОСС RU.32001.04ИБФ1 в едином реестре зарегистрированных систем добровольной сертификации
ФЕДЕРАЛЬНОЕ АГЕНТСТВО ПО ТЕХНИЧЕСКОМУ РЕГУЛИРОВАНИЮ И МЕТРОЛОГИИ

ПРИЛОЖЕНИЕ № 2

К сертификату соответствия РОСС RU.32001.04ИБФ1.ОСП28.48330
(является неотъемлемой частью сертификата соответствия)

Срок действия с 01.03.2024 по 28.02.2027

ОРГАН ПО СЕРТИФИКАЦИИ

№ РОСС RU.32001.04ИБФ1.ОСП28
Общество с ограниченной ответственностью "Прогресс"
Россия, 115191, г. Москва, вн.тер.г. муниципальный округ Донской, переулок Духовской, д. 17, стр. 15, пом. 11н/2,
ИНН: 7733398635, ОГРН: 1227700834613, email: progress.reestr@yandex.ru

Перечень продукции, на которую распространяется действие сертификата соответствия

23. Забиваемый анкер с насечками
24. Цанга латунная
25. Анкер-клин
26. Дюбель-гвоздь
27. Заклепки вытяжные, комбинированные алюминий/сталь
28. Болты с шестигранной головой, оцинкованные, полная резьба
(Болт с полной резьбой - DIN 933/DIN 558)
29. Заклёпка резьбовая цилиндр, борт, цинк
30. Гайка шестигранная, оцинкованная (DIN 934)
31. Шайба гроверная DIN 127
32. Шайба плоская DIN 125A
33. Шайба увеличенная DIN 9021
34. Гайка соединительная DIN 6334
35. Круг отрезной по металлу
36. Алюминиевые потолочные диффузоры (4-АПН, 4-АПР (с КРВ),
КВР для анемостата)
37. Вентиляционные штампованные изделия (Воздушный клапан,
Обратный клапан, отвод, врезка, переход)
38. Вентилятор канальный
39. Пистолеты для монтажа пены и герметика
40. Регулятор скорости
41. Алюминиевые наружные решётки серии PGC
42. Защитные решётки серии PG

Руководитель органа по сертификации _____ (подпись) В.Я. Воскресенский (инициалы, фамилия)

Эксперт _____ (подпись) К.О. Кадырова (инициалы, фамилия)

Сертификат не применяется при обязательной сертификации

Настоящий сертификат соответствия обязывает организацию поддерживать выпуск (реализацию) продукции в соответствие с вышеуказанным стандартом, что будет находиться под контролем органа по сертификации системы добровольной сертификации «ПромТехСтандарт» и подтверждаться при прохождении ежегодного инспекционного контроля

АО «ОПЦИОН», Москва, 2023 г., «В», ТЗ № 688

RUSSIAN FEDERATION

№ 0219787

СИСТЕМА ДОБРОВОЛЬНОЙ СЕРТИФИКАЦИИ «ПРОМТЕХСТАНДАРТ»

№РОСС RU.32001.04ИБФ1 **в едином реестре зарегистрированных систем добровольной сертификации**
ФЕДЕРАЛЬНОЕ АГЕНТСТВО ПО ТЕХНИЧЕСКОМУ РЕГУЛИРОВАНИЮ И МЕТРОЛОГИИ

ПРИЛОЖЕНИЕ № 3

К сертификату соответствия РОСС RU.32001.04ИБФ1.ОСП28.48330
(является неотъемлемой частью сертификата соответствия)

Срок действия с 01.03.2024 по 28.02.2027

ОРГАН ПО СЕРТИФИКАЦИИ

№ РОСС RU.32001.04ИБФ1.ОСП28
Общество с ограниченной ответственностью "Прогресс"
Россия, 115191, г. Москва, вн.тер.г. муниципальный округ Донской, переулок Духовской, д. 17, стр. 15, пом. 11н/2,
ИНН: 7733398635, ОГРН: 1227700834613, email: progress.reestr@yandex.ru

Перечень продукции, на которую распространяется действие сертификата соответствия

43. Диффузоры пластиковые универсальные
44. КИВ 125 (клапан инфильтрации воздуха)
45. Герметик силиконовый прозрачный, серый, белый, термостойкий
46. Монтажная пена
47. Пенофол-Магнофлекс
48. Перчатки ХБ, перчатки х/б с латексом двойной облив
49. Огнезащитное покрытие ОЗКС
50. Пена монтажная огнестойкая
51. Огнезащитный материал Бизол
52. Бизол-МБОР
53. Клей - пена многоцелевая Penosil
54. Виброизолятор

Руководитель органа по сертификации _____ (подпись) В.Я. Воскресенский (инициалы, фамилия)

Эксперт _____ (подпись) К.О. Кадырова (инициалы, фамилия)

Сертификат не применяется при обязательной сертификации

Настоящий сертификат соответствия обязывает организацию поддерживать выпуск (реализацию) продукции в соответствие с вышеуказанным стандартом, что будет находиться под контролем органа по сертификации системы добровольной сертификации «ПромТехСтандарт» и подтверждаться при прохождении ежегодного инспекционного контроля

АО «ОПЦИОН», Москва, 2023 г., «В», ТЗ № 688

RUSSIAN FEDERATION

№ 0219794

СИСТЕМА ДОБРОВОЛЬНОЙ СЕРТИФИКАЦИИ «ПРОМТЕХСТАНДАРТ»

№РОСС RU.32001.04ИБФ1 в едином реестре зарегистрированных систем добровольной сертификации

ФЕДЕРАЛЬНОЕ АГЕНТСТВО ПО ТЕХНИЧЕСКОМУ РЕГУЛИРОВАНИЮ И МЕТРОЛОГИИ

СЕРТИФИКАТ СООТВЕТСТВИЯ

Регистрационный номер РОСС RU.32001.04ИБФ1.ОСП28.48270

Срок действия с 01.03.2024 по 28.02.2027

ОРГАН ПО СЕРТИФИКАЦИИ № РОСС RU.32001.04ИБФ1.ОСП28, Общество с ограниченной ответственностью "Прогресс", Россия, 115191, г. Москва, вн.тер.г. муниципальный округ Донской, переулок Духовской, д. 17, стр. 15, пом. 11н/2, ИНН: 7733398635, ОГРН: 1227700834613, email: progress.reestr@yandex.ru

ПРОДУКЦИЯ Комплектующие для вентиляционных и инженерных работ (см. приложение №1-3)
Серийный выпуск.

код ОК 25.99.29

код ТН ВЭД 7326

СООТВЕТСТВУЕТ ТРЕБОВАНИЯМ НОРМАТИВНЫХ ДОКУМЕНТОВ
ТУ 4860 – 001 – 37255686 – 2015

ИЗГОТОВИТЕЛЬ Общество с ограниченной ответственностью КОМПАНИЯ «СУПЛЕР», Адрес: Россия, 141304, Московская область, г. Сергиев Посад, ул. Фабричная, д. 7, помещение 6, 10, ИНН: 7709891007, ОГРН: 1117746945073, телефон: +7 (499) 272-69-60, электронная почта: info@supler.ru

СЕРТИФИКАТ ВЫДАН Общество с ограниченной ответственностью КОМПАНИЯ «СУПЛЕР», Адрес: Россия, 141304, Московская область, г. Сергиев Посад, ул. Фабричная, д. 7, помещение 6, 10, ИНН: 7709891007, ОГРН: 1117746945073, телефон: +7 (499) 272-69-60, электронная почта: info@supler.ru

НА ОСНОВАНИИ Протокол испытаний (исследований) №43580-ПРГ/24 от 27.02.2024 Испытательная лаборатория ООО «Прогресс» аттестат аккредитации №РОСС RU.32001.04ИБФ1.ИЛ58 от 2022-12-09

ДОПОЛНИТЕЛЬНАЯ ИНФОРМАЦИЯ Схема сертификации: 2с (ГОСТ Р 53603-2020. Оценка соответствия. Схемы сертификации продукции в Российской Федерации).

Проверка подлинности сертификата соответствия

Руководитель органа по сертификации _____ (подпись) В.Я. Воскресенский (инициалы, фамилия)

Эксперт _____ (подпись) К.О. Кадырова (инициалы, фамилия)

Сертификат не применяется при обязательной сертификации

Настоящий сертификат соответствия обязывает организацию поддерживать выпуск (реализацию) продукции в соответствие с вышеуказанным стандартом, что будет находиться под контролем органа по сертификации системы добровольной сертификации «ПромТехСтандарт» и подтверждаться при прохождении ежегодного инспекционного контроля

АО «ОПЦИОН», Москва, 2023 г., «В», ТЗ № 688

RUSSIAN FEDERATION

№ 0219793

СИСТЕМА ДОБРОВОЛЬНОЙ СЕРТИФИКАЦИИ «ПРОМТЕХСТАНДАРТ»

№РОСС RU.32001.04ИБФ1 в едином реестре зарегистрированных систем добровольной сертификации

ФЕДЕРАЛЬНОЕ АГЕНТСТВО ПО ТЕХНИЧЕСКОМУ РЕГУЛИРОВАНИЮ И МЕТРОЛОГИИ

ПРИЛОЖЕНИЕ № 1

К сертификату соответствия РОСС RU.32001.04ИБФ1.ОСП28.48270
(является неотъемлемой частью сертификата соответствия)

Срок действия с 01.03.2024 по 28.02.2027

ОРГАН ПО СЕРТИФИКАЦИИ

№ РОСС RU.32001.04ИБФ1.ОСП28
Общество с ограниченной ответственностью "Прогресс"
Россия, 115191, г. Москва, вн.тер.г. муниципальный округ Донской, переулок Духовской, д. 17, стр. 15, пом. 11н/2,
ИНН: 7733398635, ОГРН: 1227700834613, email: progress.reestr@yandex.ru

Перечень продукции, на которую распространяется действие сертификата соответствия

1. ТРАВЕРСА из оцинкованной стали
2. КРЕПЕЖ ДЛЯ ВОЗДУХОВОДОВ И ПРОФНАСТИЛА (L,Z,V-образный крепеж)
3. Кронштейны стальные L,Z,V — образные с резиновым выброгасителем
4. Виброизолятор
5. U-образный профиль
6. L-образный профиль
7. Кронштейн Т-образный для фиксации конструкций и воздуховодов
8. Консольный кронштейн U-образный (с опорой)
9. Скоба U-образная
10. Сантехнический металлический хомут
11. Хомуты для горизонтального крепления воздуховодов без резинового профиля
12. Хомуты для горизонтального крепления воздуховодов с резиновым профилем
13. Спринклерный хомут
14. Шина монтажная из оцинкованной стали
15. Уголок оцинкованный для сборки воздуховодов
16. СКОБА ДЛЯ ВОЗДУХОВОДОВ
17. Лучевой зажим(Струбцина) |
18. ПЛАСТИНА С ГАЙКОЙ
19. Лента уплотнительная межфланцевая самоклеющаяся
20. Лента алюминиевая самоклеющаяся (скотч алюминиевый, скотч армированный)

Руководитель органа по сертификации _____ (подпись) В.Я. Воскресенский (инициалы, фамилия)

Эксперт _____ (подпись) К.О. Кадырова (инициалы, фамилия)

Сертификат не применяется при обязательной сертификации

Настоящий сертификат соответствия обязывает организацию поддерживать выпуск (реализацию) продукции в соответствие с вышеуказанным стандартом, что будет находиться под контролем органа по сертификации системы добровольной сертификации «ПромТехСтандарт» и подтверждаться при прохождении ежегодного инспекционного контроля

АО «ОПЦИОН», Москва, 2023 г., «В», ТЗ № 688

RUSSIAN FEDERATION

№ 0219792

СИСТЕМА ДОБРОВОЛЬНОЙ СЕРТИФИКАЦИИ «ПРОМТЕХСТАНДАРТ»

№РОСС RU.32001.04ИБФ1 в едином реестре зарегистрированных систем добровольной сертификации

ФЕДЕРАЛЬНОЕ АГЕНТСТВО ПО ТЕХНИЧЕСКОМУ РЕГУЛИРОВАНИЮ И МЕТРОЛОГИИ

ПРИЛОЖЕНИЕ № 2

К сертификату соответствия РОСС RU.32001.04ИБФ1.ОСП28.48270
(является неотъемлемой частью сертификата соответствия)

Срок действия с 01.03.2024 по 28.02.2027

ОРГАН ПО СЕРТИФИКАЦИИ

№ РОСС RU.32001.04ИБФ1.ОСП28
Общество с ограниченной ответственностью "Прогресс"
Россия, 115191, г. Москва, вн.тер.г. муниципальный округ Донской, переулок Духовской, д. 17, стр. 15, пом. 11н/2,
ИНН: 7733398635, ОГРН: 1227700834613, email: progress.reestr@yandex.ru

Перечень продукции, на которую распространяется действие сертификата соответствия

21. Лента ТПЛ , скотч металлизированный 50х50
22. Гибкая вставка
23. Гибкая вставка термостойкая
24 Диффузоры DVS для применения в вытяжных системах вентиляции, DVS-P - в приточных системах вентиляции 24 ШПИЛЬКИ РЕЗЬБОВЫЕ оцинкованные, DVS 975 25 Шпилька сантёхническая
25. Шайба увеличенная DVS 9021
26. Перфорированная лента для вентиляции
27. Перфорированная лента "волна"
28. Лента для тёплого пола
29. Перфорированная лента "тарная"
30. Перфорированная лента "LM"
31. Диффузоры пластиковые универсальные
32. Алюминиевые потолочные диффузоры (4-АПН, 4-АПР (с КРВ), КВР для анемостата)
33. Нержавейка: AISI 430, AISI 304, AISI 321
34. ТРАВЕРСА из нержавеющей стали
35. У-крепеж (нерж.сталь)
36. Сантехнический хомут из НЕРЖАВЕЮЩЕЙ стали (с резиновым профилем)
37. Хомуты из НЕРЖАВЕЮЩЕЙ стали для горизонтального крепления воздуховодов с резиновым профилем
38. Шина монтажная из нержавеющей стали
39. Уголок из нержавеющей стали для сборки воздуховодов
40. Скоба для стяжки фланцев воздуховодов из нержавеющей стали

Руководитель органа по сертификации _____ (подпись) В.Я. Воскресенский (инициалы, фамилия)

Эксперт _____ (подпись) К.О. Кадырова (инициалы, фамилия)

Сертификат не применяется при обязательной сертификации

Настоящий сертификат соответствия обязывает организацию поддерживать выпуск (реализацию) продукции в соответствие с вышеуказанным стандартом, что будет находиться под контролем органа по сертификации системы добровольной сертификации «ПромТехСтандарт» и подтверждаться при прохождении ежегодного инспекционного контроля

АО «ОПЦИОН», Москва, 2023 г., «В», ТЗ № 688

RUSSIAN FEDERATION

№ 0219791

СИСТЕМА ДОБРОВОЛЬНОЙ СЕРТИФИКАЦИИ «ПРОМТЕХСТАНДАРТ»

№РОСС RU.32001.04ИБФ1 в едином реестре зарегистрированных систем добровольной сертификации
ФЕДЕРАЛЬНОЕ АГЕНТСТВО ПО ТЕХНИЧЕСКОМУ РЕГУЛИРОВАНИЮ И МЕТРОЛОГИИ

ПРИЛОЖЕНИЕ № 3

К сертификату соответствия РОСС RU.32001.04ИБФ1.ОСП28.48270
(является неотъемлемой частью сертификата соответствия)

Срок действия с 01.03.2024 по 28.02.2027

ОРГАН ПО СЕРТИФИКАЦИИ

№ РОСС RU.32001.04ИБФ1.ОСП28
Общество с ограниченной ответственностью "Прогресс"
Россия, 115191, г. Москва, вн.тер.г. муниципальный округ Донской, переулок Духовской, д. 17, стр. 15, пом. 11н/2,
ИНН: 7733398635, ОГРН: 1227700834613, email: progress.reestr@yandex.ru

Перечень продукции, на которую распространяется действие сертификата соответствия

41. Лента перфорированная из нержавеющей стали
42. Хомут-скоба однолапковый, двухлапковый
43. Гибкие воздуховоды размер 100-600мм неизолированные, теплоизолированные, звукоизолированные
44. Сектор управления к дроссель-клапану пластик (черный)
45. Вентилятор канальный

Руководитель органа по сертификации _____ (подпись) В.Я. Воскресенский (инициалы, фамилия)

Эксперт _____ (подпись) К.О. Кадырова (инициалы, фамилия)

Сертификат не применяется при обязательной сертификации

Настоящий сертификат соответствия обязывает организацию поддерживать выпуск (реализацию) продукции в соответствие с вышеуказанным стандартом, что будет находиться под контролем органа по сертификации системы добровольной сертификации «ПромТехСтандарт» и подтверждаться при прохождении ежегодного инспекционного контроля

АО «ОПЦИОН», Москва, 2023 г., «Б». ТЗ № 688

ЕВРАЗИЙСКИЙ ЭКОНОМИЧЕСКИЙ СОЮЗ

СЕРТИФИКАТ СООТВЕТСТВИЯ

№ ЕАЭС RU C-BY.HB63.B.02472/21

Серия RU № 0621782

ОРГАН ПО СЕРТИФИКАЦИИ Общества с ограниченной ответственностью "НИЦ ТЕСТ". Место нахождения: 117246, РОССИЯ, Г.МОСКВА, МУНИЦИПАЛЬНЫЙ ОКРУГ ЧЕРЕМУШКИ вн. тер. г., ПРОЕЗД НАУЧНЫЙ, Д. 8, СТР. 1. Адрес места осуществления деятельности: 117246, РОССИЯ, Г Москва, Научный проезд, д. 8 стр. 1 (помещение IV, комната №1, офис номер 108). Телефон: +7 9268341693. Адрес электронной почты: ooo.nictest@gmail.com. Уникальный номер записи в реестре аккредитованных лиц: RA.RU.11HB63, выдан 15.01.2020 года.

ЗАЯВИТЕЛЬ Иностранное производственное унитарное предприятие «Веза-Г» (Унитарное предприятие «Веза-Г»)
Место нахождения: 246027, Республика Беларусь, город Гомель, улица Объездная, 9
Адрес места осуществления деятельности: 246027, Республика Беларусь, город Гомель, улица Объездная, 9Д/1.
Учетный номер плательщика: 810000679.
Телефон: +375232215449, Адрес электронной почты: gomel@veza.ru.

ИЗГОТОВИТЕЛЬ Иностранное производственное унитарное предприятие «Веза-Г» (Унитарное предприятие «Веза-Г»)
Место нахождения: 246027, Республика Беларусь, город Гомель, улица Объездная, 9
Адрес места осуществления деятельности по изготовлению продукции: 246027, Республика Беларусь, город Гомель, улица Объездная, 9Д/1.

ПРОДУКЦИЯ Клапаны воздухорегулирующие: РЕГУЛЯР, РЕГУЛЯР-Л, КЕДР, КЕДР-С, ГЕРМИК-П, ГЕРМИК-Р, ГЕРМИК-С, ГЕРМИК-Т, НЕРПА.
Продукция изготовлена в соответствии с техническими условиями ТУ 4863-135-40149153-2009 «Клапаны воздухорегулирующие».
Серийный выпуск.

КОД ТН ВЭД ЕАЭС 8481809907

СООТВЕТСТВУЕТ ТРЕБОВАНИЯМ
Технического регламента Таможенного союза ТР ТС 012/2011 "О безопасности оборудования для работы во взрывоопасных средах"

СЕРТИФИКАТ СООТВЕТСТВИЯ ВЫДАН НА ОСНОВАНИИ Протокола испытаний № 149/21 от 22.06.2021, выданного Испытательной лабораторией Общества с ограниченной ответственностью "ИСПЫТАТЕЛЬНЫЙ ЦЕНТР ОБОРУДОВАНИЯ ДЛЯ ВЗРЫВООПАСНЫХ СРЕД ЛАБ-ЕХ" (уникальный номер записи об аккредитации в реестре аккредитованных лиц № RA.RU.21OB18; Акта о результатах анализа состояния производства № 3135/ТРТС/АСП от 19.02.2021, органа по сертификации «НИЦ ТЕСТ», номер аттестата аккредитации (уникальный номер записи об аккредитации) RA.RU.11HB63, эксперт (эксперт-аудитор), подписавший акт анализа состояния производства – Васьков Александр Леонидович; документов, представленных заявителем в качестве доказательства соответствия продукции требованиям технического регламента ТР ТС 012/2011, согласно приложению бланк №1114855. Схема сертификации 1с.

ДОПОЛНИТЕЛЬНАЯ ИНФОРМАЦИЯ Стандарты, в результате применения которых на добровольной основе обеспечивается соблюдение требований технического регламента, согласно приложению бланк № 1114854. Условия хранения, назначенный срок хранения, назначенный срок службы в соответствии с эксплуатационной документацией изготовителя. Сертификат соответствия распространяется на продукцию, изготовленную с даты изготовления отобранных образцов (проб) продукции, прошедших исследования (испытания) и измерения, указанных в акте(ах) отбора: №3135/ТРТС/ОТБ от 19.02.2021. Описание конструкции и средств обеспечения взрывозащиты, специальные условия применения, а также иная информация, идентифицирующая продукцию, согласно приложению бланки №№ 1114854, 1114855.

СРОК ДЕЙСТВИЯ С 26.06.2021 **ПО** 25.06.2026
ВКЛЮЧИТЕЛЬНО

Руководитель (уполномоченное лицо) органа по сертификации (подпись) Ермакова Варвара Александровна (Ф.И.О.)

М.П.

Эксперт (эксперт-аудитор) (эксперты (эксперты-аудиторы)) (подпись) Чиркова Марина Борисовна (Ф.И.О.)

АО «ОПЦИОН», Москва, 2025 г., «Б», ТЗ № 712.

СЕРТИФИКАТ СООТВЕТСТВИЯ
(обязательная сертификация)

№ RU C-RU.ПБ09.В.00637/25

ЗАЯВИТЕЛЬ:

Общество с ограниченной ответственностью «К-ФЛЕКС» (ООО «К-ФЛЕКС»),
Адрес (место нахождения): 143560, Россия, Московская область, город Истра, поселок Румянцево, Пролетарский проезд, дом 1 А,
Адрес (адреса) места осуществления деятельности: 143560, Россия, Московская область, город Истра, поселок Румянцево, Пролетарский проезд, дом 1 А, ОГРН 1045003064303, ИНН 5017057156,
Тел.: +7(495)589-23-40, Адрес электронной почты: info@k-flex.ru.

ИЗГОТОВИТЕЛЬ:

Общество с ограниченной ответственностью «К-ФЛЕКС» (ООО «К-ФЛЕКС»),
Адрес (место нахождения): 143560, Россия, Московская область, город Истра, поселок Румянцево, Пролетарский проезд, дом 1 А,
Адрес (адреса) места осуществления деятельности: 143560, Россия, Московская область, город Истра, поселок Румянцево, Пролетарский проезд, дом 1 А, ОГРН 1045003064303, ИНН 5017057156.

ОРГАН ПО СЕРТИФИКАЦИИ

Автономной некоммерческой организации «Сертификационный центр «Пожарные Подмосковья», ОГРН 1027709032317, ИНН 7709398169, место нахождения: 105275, г. Москва, вн.тер.г. Муниципальный округ Соколиная Гора, пр-т Буденного, д. 51, корп. 4, 2 этаж, пом. 5, адрес места осуществления деятельности: 105275, г. Москва, вн.тер.г. Муниципальный округ Соколиная Гора, пр-т Буденного, д. 51, корп. 4, 2 этаж, пом. 5, телефон +7-495-504-71-64, адрес электронной почты: 5047164@mail.ru, уникальный номер записи об аккредитации в реестре аккредитованных лиц ТРПБ.RU.ПБ09.

ПОДТВЕРЖДАЕТ, ЧТО ПРОДУКЦИЯ

Изделия теплоизоляционные из вспененного каучука K-FLEX марок ST, SOLAR HT, IGO, с толщиной от 3 до 50 мм, и марок EC (форма выпуска трубка), AIR (форма выпуска рулон), ECO с толщиной от 3 до 32 мм, выпускаемых в виде трубок, рулонов и лент, изготовленные в соответствии с ТУ 5768-001-75218277-13 с изм.8 «Изделия теплоизоляционные из вспененного каучука «K-FLEX»».	код ОКПД2:	23.99.19
	Код ТН ВЭД ЕАЭС	
Серийный выпуск.		

СООТВЕТСТВУЕТ ТРЕБОВАНИЯМ

Технический регламент о требованиях пожарной безопасности (Федеральный Закон от 22 июля 2008 N 123-ФЗ):

СЕРТИФИКАТ СООТВЕТСТВИЯ ВЫДАН НА ОСНОВАНИИ

Протоколы испытаний: №№ 2687/ТР, 2688/ТР, 2689/ТР, 2690/ТР, 2691/ТР, 2692/ТР от 10.03.2025 г. (ИЦ ПБ АНО «Сертификационный центр «Пожарные Подмосковья», уникальный номер записи об аккредитации в реестре аккредитованных лиц ТРПБ.RU.ИН47),
Акт о результатах анализа состояния производства № 1856/25 от 06.02.2025 г. (Орган по сертификации АНО «Сертификационный центр «Пожарные Подмосковья», уникальный номер записи об аккредитации в реестре аккредитованных лиц ТРПБ.RU.ПБ09).
Схема сертификации 4с.

ДОПОЛНИТЕЛЬНАЯ ИНФОРМАЦИЯ

Показатели пожарной опасности см. Приложение бланк № 0000019 на 1 листе.

СРОК ДЕЙСТВИЯ СЕРТИФИКАТА СООТВЕТСТВИЯ	с	13.03.2025	по	16.12.2026

РУКОВОДИТЕЛЬ (заместитель руководителя) органа по сертификации		Умрихина Ольга Васильевна
М.П.		
Эксперт (эксперты)		Марутаев А.В.

ПРИЛОЖЕНИЕ

К СЕРТИФИКАТУ СООТВЕТСТВИЯ

№ RU C-RU.ПБ09.В.00637/25

(обязательная сертификация)

Бланк № 0000019

Наименование продукции	Показатели пожарной опасности
Изделия теплоизоляционные из вспененного каучука K-FLEX марок: ST, SOLAR HT, с толщиной от 3 до 50 мм, выпускаемых в виде трубок, рулонов и лент, изготовленные в соответствии с ТУ 5768-001-75218277-13 с изм.8 «Изделия теплоизоляционные из вспененного каучука «K-FLEX»»	Группа слабогорючие (Г1), при испытаниях по ГОСТ 30244-94 (п.7 метод II), группа трудновоспламеняемые (В1) при испытаниях по ГОСТ 30402-96, группа с высокой дымообразующей способностью (Д3), при испытаниях по ГОСТ 12.1.044-89 (п. 4.18), группа умеренноопасные (Т2) по токсичности продуктов горения, при испытаниях по ГОСТ 12.1.044-89 (п. 4.20).
Изделия теплоизоляционные из вспененного каучука K-FLEX марок: IGO (форма выпуска трубка, рулон и лента) с толщиной от 3 до 50 мм, EC (форма выпуска трубка) с толщиной от 6 до 32 мм, AIR (форма выпуска рулон), с толщиной от 3 до 32 мм, изготовленные в соответствии с ТУ 5768-001-75218277-13 с изм.8 «Изделия теплоизоляционные из вспененного каучука «K-FLEX»»	Группа слабогорючие (Г1), при испытаниях по ГОСТ 30244-94 (п.7 метод II), группа умеренновоспламеняемые (В2) при испытаниях по ГОСТ 30402-96, группа с высокой дымообразующей способностью (Д3), при испытаниях по ГОСТ 12.1.044-89 (п. 4.18), группа умеренноопасные (Т2) по токсичности продуктов горения, при испытаниях по ГОСТ 12.1.044-89 (п. 4.20).
Изделия теплоизоляционные из вспененного каучука K-FLEX марки ECO с толщиной от 3 до 32 мм, выпускаемых в виде трубок, рулонов и лент, изготовленные в соответствии с ТУ 5768-001-75218277-13 с изм.8 «Изделия теплоизоляционные из вспененного каучука «K-FLEX»»	Группа умеренногорючие (Г2), при испытаниях по ГОСТ 30244-94 (п.7 метод II), группа умеренновоспламеняемые (В2) при испытаниях по ГОСТ 30402-96, группа с высокой дымообразующей способностью (Д3), при испытаниях по ГОСТ 12.1.044-89 (п. 4.18), группа умеренноопасные (Т2) по токсичности продуктов горения, при испытаниях по ГОСТ 12.1.044-89 (п. 4.20).

РУКОВОДИТЕЛЬ (заместитель руководителя) органа по сертификации — Умрихина Ольга Васильевна

М.П.

Эксперт (эксперты) — Марутаев А.В.

ФЕДЕРАЛЬНАЯ СЛУЖБА ПО НАДЗОРУ
В СФЕРЕ ЗАЩИТЫ ПРАВ ПОТРЕБИТЕЛЕЙ И БЛАГОПОЛУЧИЯ ЧЕЛОВЕКА

ФЕДЕРАЛЬНОЕ БЮДЖЕТНОЕ УЧРЕЖДЕНИЕ ЗДРАВООХРАНЕНИЯ
«ЦЕНТР ГИГИЕНЫ И ЭПИДЕМИОЛОГИИ В ГОРОДЕ МОСКВЕ»

ОРГАН ИНСПЕКЦИИ

129626, Москва, Графский пер. д. 4, к. 2, 3, 4 тел. (495) 687 3619, факс (495) 687 4067
Аттестат аккредитации № RA.RU.710045 от 12.05.2015

ЭКСПЕРТНОЕ ЗАКЛЮЧЕНИЕ

о соответствии продукции
Единым санитарно-эпидемиологическим и гигиеническим требованиям к продукции (товарам), подлежащей санитарно-эпидемиологическому надзору (контролю)

№ 77.01.12.П.002501.07.17 Дата 07. 07. 2017 г.

На основании заявления № 02764 от 29.06.2017

Организация-изготовитель: **ООО "К-ФЛЕКС"**
Адрес: Московская обл., Истринский р-н, п. Румянцево, Пролетарский проезд, д. 1А, сельское поселение Новопетровское (Россия)

Импортёр (поставщик), получатель: **ООО "К-ФЛЕКС"**
Адрес: 143560, Московская обл., Истринский р-н, поселок Румянцево, Пролетарский проезд, д. 1А (Россия)

Наименование продукции: **Изделия теплоизоляционные из вспененного каучука с закрытыми порами "K-FLEX" марок ST, SOLAR HT, ECO, AIR, IGO в виде листов, рулонов, трубок, лент и фасонных изделий**

Продукция изготовлена в соответствии: **с ТУ 5768-001-75218277-13 "Изделия теплоизоляционные из вспененного каучука "K-FLEX""**

Перечень документов, представленных на экспертизу: **ТУ 5768-001-75218277-13 "Изделия теплоизоляционные из вспененного каучука "K-FLEX"", протокол исследований, этикетка,регистрационные документы, доверенность**

Характеристика, ингредиентный состав продукции: **Представляют собой изделия, изготовленные из вспененного каучука**

Рассмотрены протоколы (№,дата протокола, наименование организации (испытательной лаборатории, центра), проводящей испытания, аттестат аккредитации): **протокол ИЛЦ филиала ФБУЗ"Центр гигиены и эпидемиологии в городе Москве" в Зеленоградском АО (Аттестат аккредитации № RA.RU.510895) №42-587/6 от 30.06.2017 г.**

№071027

© ООО «Первый печатный двор», г. Москва, 2017 г.

Гигиеническая характеристика продукции:

Вещества, показатели (факторы)	Фактическое значение	Гигиенический норматив
Запах воздушной среды, балл	1	до 2
Акрилонитрил, мг/м3	менее 0,025	0,03
Дибутилфталат, мг/м3	менее 0,004	0,1
Диоктилфталат, мг/м3	менее 0,01	0,02
Стирол, мг/м3	менее 0,001	0,002
Толуол, мг/м3	менее 0,005	0,3
Ксилол, мг/м3	менее 0,005	0,1
Формальдегид, мг/м3	менее 0,005	0,01

Контроль воздуха рабочей зоны припроизводстве осуществлять по: углеводородам алифатическим предельным С1-С10, ацетальдегиду, формальдегиду

При производстве пары продукции, в концентрациях превышающих ПДК для воздуха рабочей зоны, оказывают раздражающее действие на слизистые оболочки глаз и органов дыхания.

Область применения: **См приложение**

Условия использования, хранения, транспортировки и меры безопасности: **При производстве и применении соблюдение требований СП 2.2.2.1327-03"Гигиенические требования к организации технологических процессов, производственному оборудованию и рабочему инструменту", ТУ 5768-001-75218277-13. Соблюдать требования инструкций по установке изделий**

Информация, наносимая на этикетку: **в соответствии с Едиными санитарно-эпидемиологическими и гигиеническими требованиями к продукции(товарам), подлежащей санитарно-эпидемиологическому надзору (контролю)утв. решением Комиссии таможенного союза № 299 от 28.05.2010г.(гл. II, разд.6)**

ЗАКЛЮЧЕНИЕ

Санитарно-эпидемиологическая экспертиза проведена в соответствии с действующими Едиными санитарно-эпидемиологическими и гигиеническими требованиями к продукции (товарам), подлежащей санитарно-эпидемиологическому надзору (контролю) с использованием методов и методик, утверждённых в установленном порядке.

Продукция: **Изделия теплоизоляционные из вспененного каучука с закрытыми порами "K-FLEX" марок ST, SOLAR HT, ECO, AIR, IGO в виде листов, рулонов, трубок, лент и фасонных изделий соответствует** Единым санитарно-эпидемиологическим и гигиеническим требованиям к продукции (товарам), подлежащей санитарно-эпидемиологическому надзору (контролю).

Главный врач
(заместитель главного врача) подпись **Иваненко А.В.**
Ф. И. О.

Мизгайлов А.В.

Заведующий отделом профилактической токсикологии М. П. **Завьялов Н.В.**

Скворцова Е.Л.

Врач (врачи) **Васильева Г. В.**

ФЕДЕРАЛЬНАЯ СЛУЖБА ПО НАДЗОРУ
В СФЕРЕ ЗАЩИТЫ ПРАВ ПОТРЕБИТЕЛЕЙ И БЛАГОПОЛУЧИЯ ЧЕЛОВЕКА

ФЕДЕРАЛЬНОЕ БЮДЖЕТНОЕ УЧРЕЖДЕНИЕ ЗДРАВООХРАНЕНИЯ
«ЦЕНТР ГИГИЕНЫ И ЭПИДЕМИОЛОГИИ В ГОРОДЕ МОСКВЕ»

ОРГАН ИНСПЕКЦИИ

129626, Москва, Графский пер. д. 4, к. 2, 3, 4 тел. (495) 687 3619, факс (495) 687 4067
Аттестат аккредитации № RA.RU.710045 от 12.05.2015

ПРИЛОЖЕНИЕ К ЭКСПЕРТНОМУ ЗАКЛЮЧЕНИЮ

№ 77.01.12.П.002501.07.17 **Дата** 07. 07. 2017 г.

Область применения:
Изделия предназначены для использования в промышленной изоляции при температуре изолируемых поверхностей от минус 200 грС до плюс 150 грС (до плюс 180 грС при кратковременном воздействии - 24 часа).
Изделия могут быть использованы в конструкции тепловой изоляции оборудования и трубопроводов промышленных объектов, а также ЖКХ, включая:
- технологические трубопроводы с положительными и отрицательными температурами всех отраслей промышленности;
- трубопроводы систем отопления, горячего и холодного водоснабжения в жилищном и гражданском строительстве, а также на промышленных предприятиях;
- низкотемпературные трубопроводы и оборудование холодильных установок;
- воздуховоды и оборудование систем вентиляции и кондиционирования воздуха;
- газопроводы, нефтепроводы, трубопроводы с нефтепродуктами;
- фланцевые соединения трубопроводов, муфтовую и фланцевую арматуру;
- технические аппараты и трубопроводы производств с повышенными требованиями к чистоте воздуха в помещениях;
- технологические аппараты предприятий химической, нефтеперерабатывающей, газовой, пищевой и др. отраслей промышленности;
- резервуары для хранения холодной воды в системах водоснабжения и пожаротушения;
- резервуары для хранения нефти и нефтепродуктов, мазута, химических веществ.

Изделия используются в конструкциях тепловой изоляции транспортных средств, в частности в судостроении - на морских судах, плавучих объектах, подлежащих техническому наблюдению Российского морского регистра судоходства (далее РС) и Российского Речного Регистра (далее РРР), для изоляции трубопроводной арматуры и систем охлаждения в любых помещениях, а так же для изоляции любых трубопроводов, расположенных в грузовых помещениях, почтовых и багажных отделениях и холодильных, кладовых, служебных помещений. Необходимость технического наблюдения РС или РРР должно оговариваться при заказе.

Главный врач
(заместитель главного врача) подпись Мизгайлов А.В. **Иваненко А.В.** Ф. И. О.

Руководитель (заместитель) органа по надзору в сфере защиты прав потребителей и благополучия человека

М. П.

Для экспертных заключений 1972

Заведующий отделом профилактической токсикологии **Завьялов Н.В.**

Врач (врачи) Скворцова Е.Л. **Васильева Г. В.**

© ООО «Первый печатный двор», г. Москва, 2016 г.

РОССИЙСКАЯ ФЕДЕРАЦИЯ

ДЕКЛАРАЦИЯ О СООТВЕТСТВИИ

№ RU Д-RU.ПБ37.В.00313/20

Заявитель: ОБЩЕСТВО С ОГРАНИЧЕННОЙ ОТВЕТСТВЕННОСТЬЮ «К-ФЛЕКС». Местонахождение: 143560, РОССИЯ, ОБЛАСТЬ МОСКОВСКАЯ, ГОРОД ИСТРА, ПОСЕЛОК РУМЯНЦЕВО, ПРОЕЗД ПРОЛЕТАРСКИЙ, 1А. ОГРН: 1045003064303. Телефон: +74955892340.

Изготовитель: ОБЩЕСТВО С ОГРАНИЧЕННОЙ ОТВЕТСТВЕННОСТЬЮ «К-ФЛЕКС». Местонахождение: 143560, РОССИЯ, ОБЛАСТЬ МОСКОВСКАЯ, ГОРОД ИСТРА, ПОСЕЛОК РУМЯНЦЕВО, ПРОЕЗД ПРОЛЕТАРСКИЙ, 1А. ОГРН: 1045003064303. Телефон: +74955892340.

Заявитель подтверждает, что продукция
Материал покрывной для слоя технической изоляции K-FLEX, марок: IN CLAD, ULTRA в виде рулонов, лент (толщина 1 мм), выпускаемый по ТУ 22.29.22-013-75218277-20. Серийный выпуск.

Код ОК 034 (ОКПД 2): 22.29.22

Код ТН ВЭД ЕАЭС:

Соответствует требованиям технического регламента (технических регламентов)
123-ФЗ Технический регламент о требованиях пожарной безопасности (Федеральный закон от 22.07.2008 № 123-ФЗ)

Схема декларирования соответствия 2д

Проведенные исследования (испытания) и измерения, сертификат системы качества, документы, послужившие основанием для подтверждения соответствия
Протокол испытаний № 7290/РД от 22.05.2020 г. НИЛ ПВБ ООО "НПО ПОЖЦЕНТР" рег. № ТРПБ.RU.ИН28 от 19.10.2015 г. Класс пожарной опасности строительных материалов КМ3: группа слабогорючие (Г1), группа умеренновоспламеняемые (В2), группа с высокой дымообразующей способностью (Д3), группа по токсичности продуктов горения умеренноопасные (Т2).

Иные сведения:

ЗАЯВЛЕНИЕ ЗАЯВИТЕЛЯ: продукция безопасна при ее использовании в соответствии с целевым назначением. Заявителем приняты меры по обеспечению соответствия продукции требованиям технических регламентов

СРОК ДЕЙСТВИЯ ДЕКЛАРАЦИИ О СООТВЕТСТВИИ с 22.05.2020 по 21.05.2025

М.П. **Заявитель** _____ АНДЖЕЙ ТРУШКОВСКИ
(подпись) инициалы, фамилия

Декларация о соответствии зарегистрирована
Орган по сертификации ООО «НПО ПОЖЦЕНТР» 111524, РОССИЯ, город Москва, ул. Перовская, 1, 10, эт. 1, помещение VI, комната 5, телефон: +74953089208, регистрационный номер аттестата аккредитации: ТРПБ.RU.ПБ37

М.П. Руководитель (уполномоченное им лицо) органа, регистрирующего декларацию о соответствии _____ ВЯЧЕСЛАВ АЛЕКСЕЕВИЧ ЛИТВИНОВ
(подпись) инициалы, фамилия

ФЕДЕРАЛЬНАЯ СЛУЖБА ПО НАДЗОРУ
В СФЕРЕ ЗАЩИТЫ ПРАВ ПОТРЕБИТЕЛЕЙ И БЛАГОПОЛУЧИЯ ЧЕЛОВЕКА

ФЕДЕРАЛЬНОЕ БЮДЖЕТНОЕ УЧРЕЖДЕНИЕ ЗДРАВООХРАНЕНИЯ
«ЦЕНТР ГИГИЕНЫ И ЭПИДЕМИОЛОГИИ В ГОРОДЕ МОСКВЕ»

129626, Москва, Графский пер. д. 4/9 тел. (495) 687 4035, факс (495) 687 4067
Свидетельство об аккредитации № 31-АК от 26.02.2010
Испытательный лабораторный центр:ГСЭН.RU.ЦОА.021, РОСС RU.0001.510895, DAkkS D-PL-14246-01-00

ЭКСПЕРТНОЕ ЗАКЛЮЧЕНИЕ

о соответствии продукции Единым санитарно-эпидемиологическим и гигиеническим требованиям к товарам, подлежащим санитарно-эпидемиологическому надзору (контролю)

№ 77.01.12.П.005506.12.14 Дата 29. 12. 2014 г.

На основании заявления № 06022 от 23.12.2014

Организация-изготовитель: **L'ISOLANTE K-FLEX s.r.l.**
Адрес: Via Leonardo Da Vinci, 36 20040 Roncello (MI), Italy (Италия)

Импортёр (поставщик), получатель: **ООО "К-ФЛЕКС"**
Адрес: 143560, Московская обл., Истринский р-н, поселок Румянцево, Пролетарский проезд, д. 1А (Россия)

Наименование продукции: **Теплоизоляционные материалы из вспененного каучука с покрывным слоем K-FLEX IN CLAD**

Продукция изготовлена в соответствии: **с Паспортом безопасности**

Перечень документов, представленных на экспертизу: **Паспорт безопасности, этикетка,регистрационные документы, доверенность, контракт**

Характеристика, ингредиентный состав продукции: **Представляют собой изделия , изготовленные из вспененного каучука**

Рассмотрены протоколы (№,дата протокола, наименование организации (испытательной лаборатории, центра), проводящей испытания, аттестат аккредитации): **протокол ИЦ Орехово-Зуевского филиала ФБУ "ЦСМ Московской области" (Аттестат аккредитации № ГСЭН.RU.ЦОА.023.554) №6245/6245-АСВ-14-12 от 25.12.2014 г.**

№059193

© ЗАО «Первый печатный двор», г. Москва, 2014 г.

Гигиеническая характеристика продукции:

Вещества, показатели (факторы)	Фактическое значение	Гигиенический норматив
Запах воздушной среды, балл	1	до 2
Дибутилфталат,мг/м3	менее 0.001	0,1
Диоктилфталат,мг/м3	менее 0.001	0,02
Стирол,мг/м3	менее 0.0005	0,002
Ксилол,мг/м3	менее 0.001	0.1
Формальдегид,мг/м3	менее 0.001	0.01
Толуол, мг/м3	менее 0.001	0.3
Акрилонитрил, мг/м3	менее 0.001	0.03
Напряженность электростатического поля, кВ/м	1,7	15,0

Область применения: **Теплоизоляционные звукопоглощающие материалы**

Условия использования, хранения, транспортировки и меры безопасности: **соблюдение требований СП 2.2.2.1327-03"Гигиенические требования к организации технологических процессов, производственному оборудованию и рабочему инструменту".Соблюдать требования инструкций по установке изделий**

Информация, наносимая на этикетку: **в соответствии с Едиными санитарно-эпидемиологическими и гигиеническими требованиями к товарам, подлежащим санитарно-эпидемиологическому надзору (контролю)**

ЗАКЛЮЧЕНИЕ

Санитарно-эпидемиологическая экспертиза проведена в соответствии с действующими Едиными санитарно-эпидемиологическими и гигиеническими требованиями к товарам, подлежащим санитарно-эпидемиологическому надзору (контролю) с использованием методов и методик, утверждённых в установленном порядке.

Продукция: **Теплоизоляционные материалы из вспененного каучука с покрывным слоем K-FLEX IN CLAD**
соответствует Единым санитарно-эпидемиологическим и гигиеническим требованиям к товарам, подлежащим санитарно-эпидемиологическому надзору (контролю).

Главный врач
(заместитель главного врача) подпись **Иваненко А.В.**
Ф. И. О.

Заведующий отделом профилактической токсикологии М.П. **Завьялов Н.В.**

Эксперт (эксперты) **Васильева Г. В.**