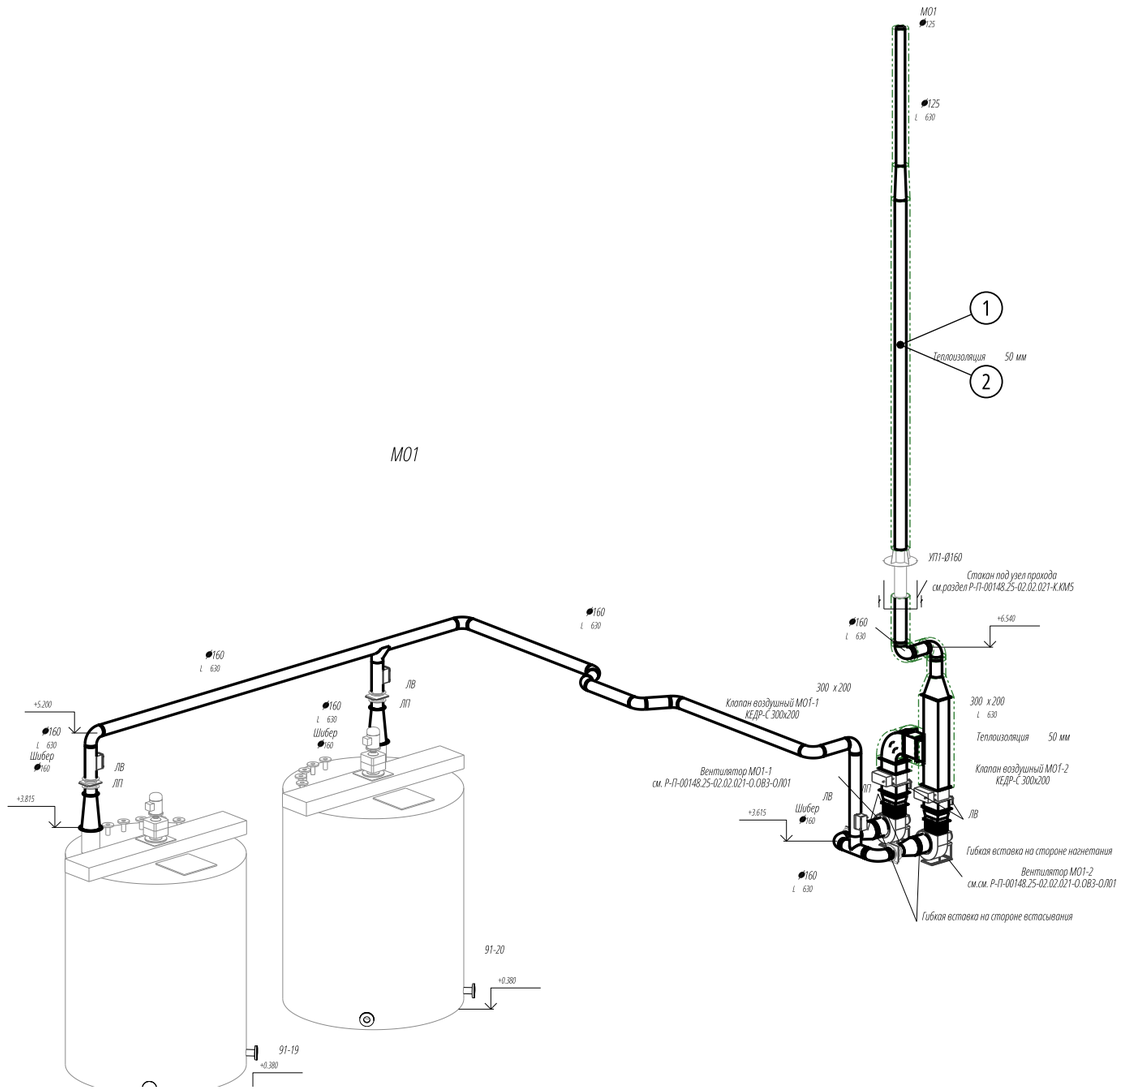


Ведомость применённых материалов (объём согласно КС-6а)

Поз.	Наименование материала	Ед. изм.	Кол-во	Документ о качестве	Акт входного контроля
1	Рулонный теплоизоляционный материал K-FLEX 50x1000-04 ST, s=50 мм (объём 0,75 м³)	м²	15	Сертификат соответствия / паспорт качества № _____ (K-FLEX ST)	АВК №3-02.021-О.ОВ3 от 30.05.2025 г.
2	Покрытие для теплоизоляции IN CLAD, защита от УФ-лучей, Г1	м²	15	Сертификат соответствия / паспорт качества № _____ (IN CLAD)	АВК №3-02.021-О.ОВ3 от 30.05.2025 г.

Примечания:

1. Схема выполнена на основании рабочей документации Р-П-00148.25-02.02.021-О.ОВ3-ЧТЖ07 (аксонометрия систем), изм. 2.
2. Объёмы работ и материалов приняты согласно журналу учёта выполненных работ КС-6а.
3. Отметки даны в метрах от уровня чистого пола (0,000). Размеры в мм.

Объём работ по журналу КС-6а

№ по КС-6а	Наименование работ	Ед.	Кол-во
п.4	Тепловая изоляция воздуховодов (ЦС-26.51)	м³	0,75

Изм.	Кол.уч	Лист	№ док.	Подп.	Дата
Разраб.		Колесниченко Е.А.			03.06.2025
Пров.		Филаретов А.В.			03.06.2025
Нач.уч.		Славянский А.Н.			03.06.2025
СК Зак.		Марьин С.В.			03.06.2025

Р-П-00148.25-02.02.021-О.ОВ3-ИС2-МО1

Корпус приготовления флотореагентов. Местная вентиляция
в осях 3-7/Г-Б

Исполнительная схема теплоизоляции воздуховодов МО1
ИС №2-МО1-О.ОВ3 от 03.06.2025 г.

Стадия	Лист	Листов
Р	1	1

ООО «Лидер»