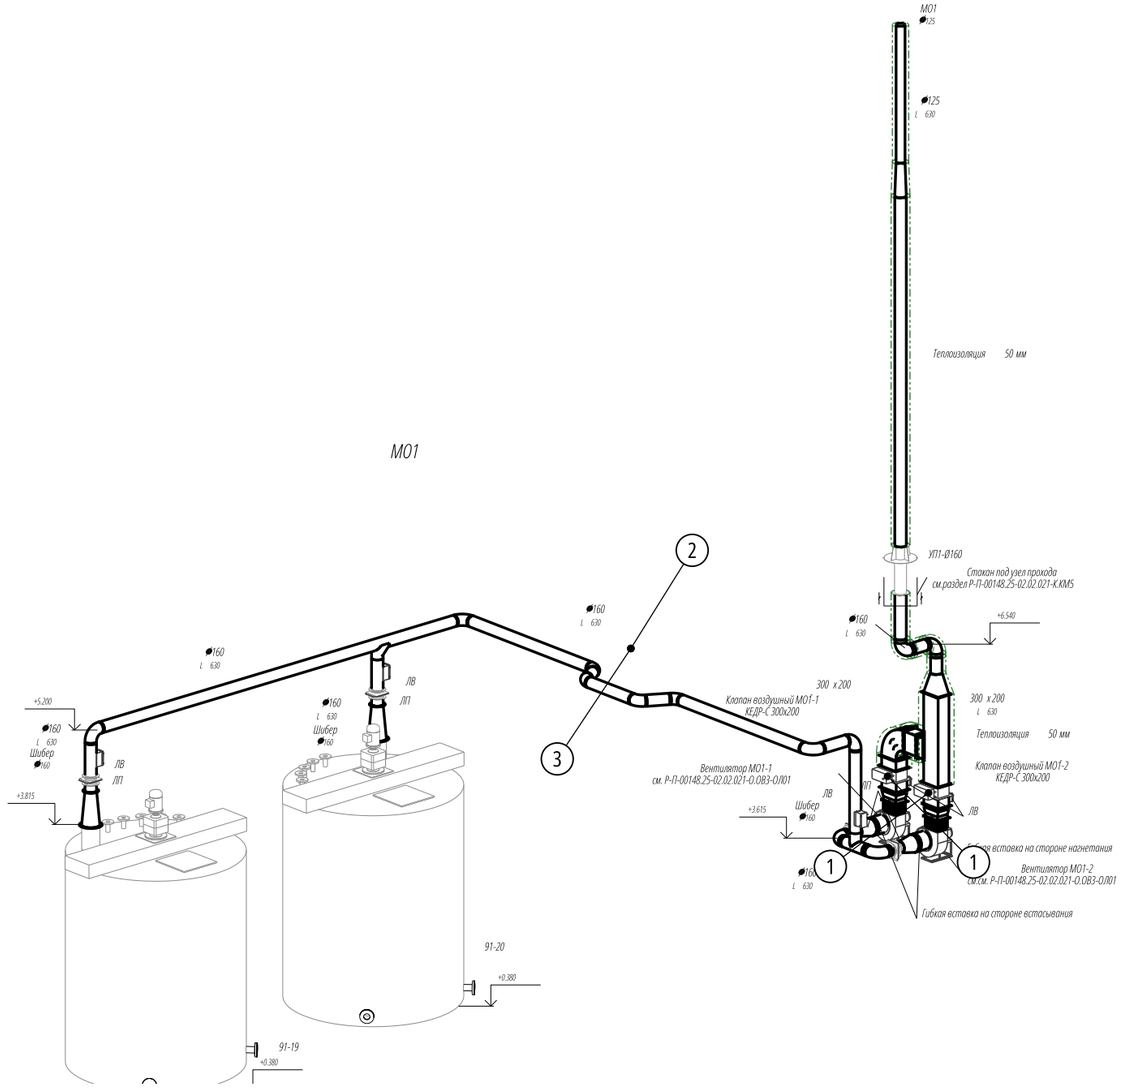

М01

Ведомость применённых материалов (объём согласно КС-6а)

Поз.	Наименование материала	Ед. изм.	Кол-во	Документ о качестве	Акт входного контроля
1	Воздушный клапан повышенной плотности КЕДР-С-300*200-1*NF230-S2-V-К-УХЛ2-0	шт	2	Сертификат соответствия № ЕАЭС RU C-BY.НВ63.В.02472/21 с 26.06.2021 по 25.06.2026	АВК №2-02.021-О.ОВ3 от 02.05.2025 г.
2	Воздуховоды и фасонные изделия из стали 12Х18Н10Т по ГОСТ 5632-72, δ=0,7 мм, класс герметичности В (Ø125, Ø160, Ø254, 300х200, 200х300)	м²	4,72	Сертификат соответствия № РОСС.RU.НЕ06.Н09413 с 08.06.2023 по 07.06.2026	АВК №1-02.021-О.ОВ3 от 30.04.2025 г.
3	Металлоконструкции креплений воздуховодов (по альбому креплений)	компл.	1	Сертификат соответствия № РОСС.RU.32001.04ИБФ1.ОСП28.48330 с 01.03.2024 по 28.02.2027	АВК №1-02.021-О.ОВ3 от 30.04.2025 г.

Объём работ по журналу КС-6а

№ по КС-6а	Наименование работ	Ед.	Кол-во
п.1	Установка заслонок, клапанов (ЦС-20.12)	шт	2
п.2	Воздушный клапан повышенной плотности КЕДР-С-300*200-1*NF230-S2-V-К-УХЛ2-0	шт	2
п.3	Система воздуховодов вентиляции (ЦС-20.05)	м²	4,72

Примечания:

1. Схема выполнена на основании рабочей документации Р-П-00148.25-02.02.021-О.ОВ3-ЧТЖ07 (аксонометрия систем), изм. 2.
2. Объёмы работ и материалов приняты согласно журналу учёта выполненных работ КС-6а.
3. Отметки даны в метрах от уровня чистого пола (0,000). Размеры в мм.
4. Участки в теплоизоляции K-FLEX ST s=50 мм показаны зелёным пунктиром.

Изм.	Кол.уч	Лист	№ док.	Подп.	Дата
Разраб.		Колесниченко Е.А.			25.05.2025
Пров.		Филаретов А.В.			25.05.2025
Нач.уч.		Славянский А.Н.			25.05.2025
СК Зак.		Марьин С.В.			25.05.2025

Р-П-00148.25-02.02.021-О.ОВ3-ИС1-М01

Корпус приготовления флотореагентов. Местная вентиляция

в осях 3-7/Г-Б

Исполнительная схема монтажа воздуховодов М01

ИС №1-М01-О.ОВ3 от 25.05.2025 г.

Стадия	Лист	Листов
Р	1	1

ООО «Лидер»

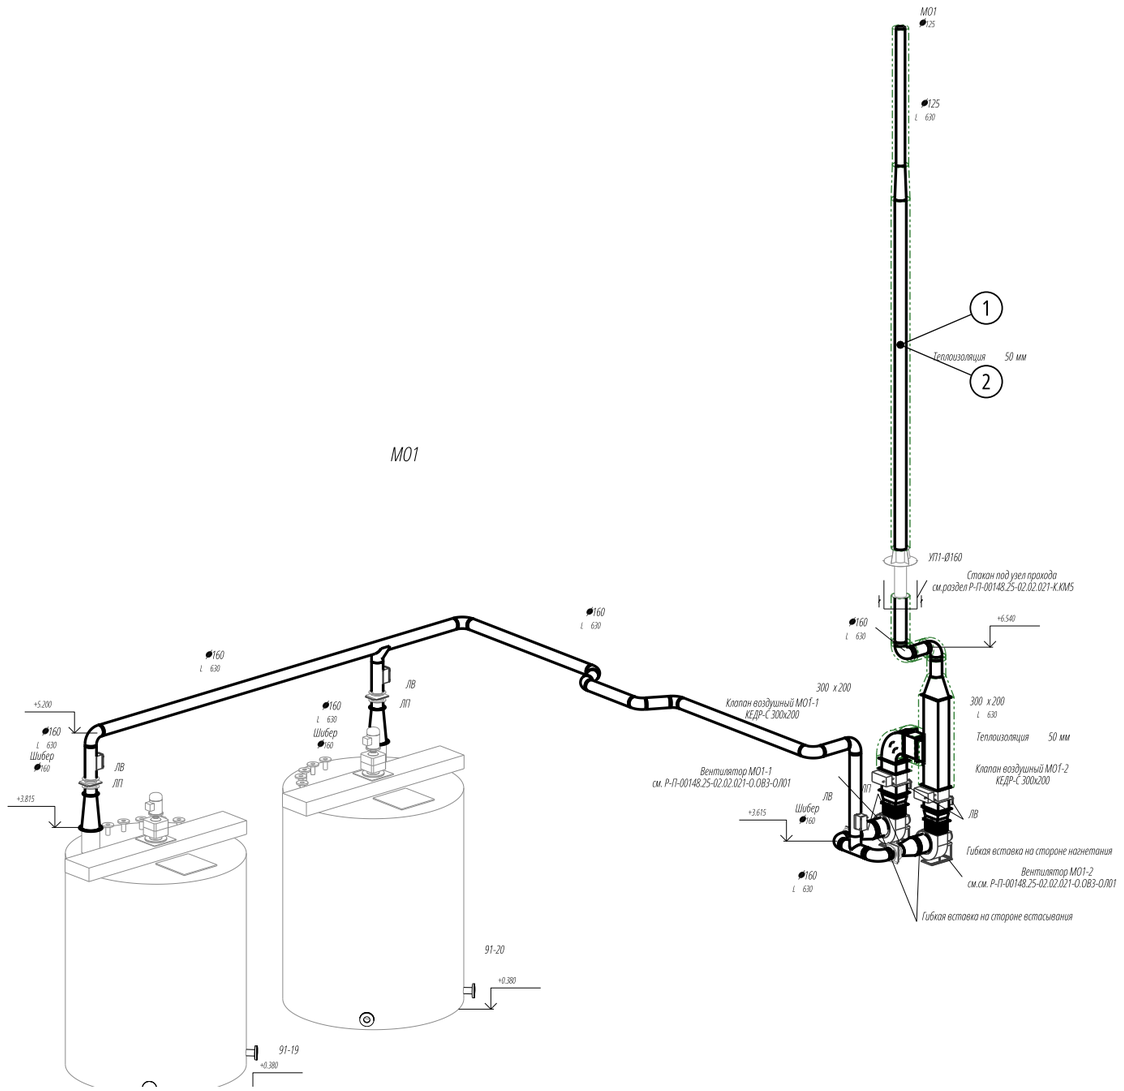

М01

Ведомость применённых материалов (объём согласно КС-6а)

Поз.	Наименование материала	Ед. изм.	Кол-во	Документ о качестве	Акт входного контроля
1	Рулонный теплоизоляционный материал K-FLEX 50x1000-04 ST, s=50 мм (объём 0,75 м³)	м²	15	Сертификат соответствия / паспорт качества № _____ (K-FLEX ST)	АВК №3-02.021-О.ОВЗ от 30.05.2025 г.
2	Покрытие для теплоизоляции IN CLAD, защита от УФ-лучей, Г1	м²	15	Сертификат соответствия / паспорт качества № _____ (IN CLAD)	АВК №3-02.021-О.ОВЗ от 30.05.2025 г.

Объём работ по журналу КС-6а

№ по КС-6а	Наименование работ	Ед.	Кол-во
п.4	Тепловая изоляция воздуховодов (ЦС-26.51)	м³	0,75

Примечания:

1. Схема выполнена на основании рабочей документации Р-П-00148.25-02.02.021-О.ОВЗ-ЧТЖ07 (аксонометрия систем), изм. 2.
2. Объёмы работ и материалов приняты согласно журналу учёта выполненных работ КС-6а.
3. Отметки даны в метрах от уровня чистого пола (0,000). Размеры в мм.

Изм.	Кол.уч	Лист	№ док.	Подп.	Дата
Разраб.		Колесниченко Е.А.			03.06.2025
Пров.		Филаретов А.В.			03.06.2025
Нач.уч.		Славянский А.Н.			03.06.2025
СК Зак.		Марьин С.В.			03.06.2025

Р-П-00148.25-02.02.021-О.ОВЗ-ИС2-М01

Корпус приготовления флотореагентов. Местная вентиляция
в осях 3-7/Г-Б

Исполнительная схема теплоизоляции воздуховодов М01
ИС №2-М01-О.ОВЗ от 03.06.2025 г.

Стадия	Лист	Листов
Р	1	1

ООО «Лидер»

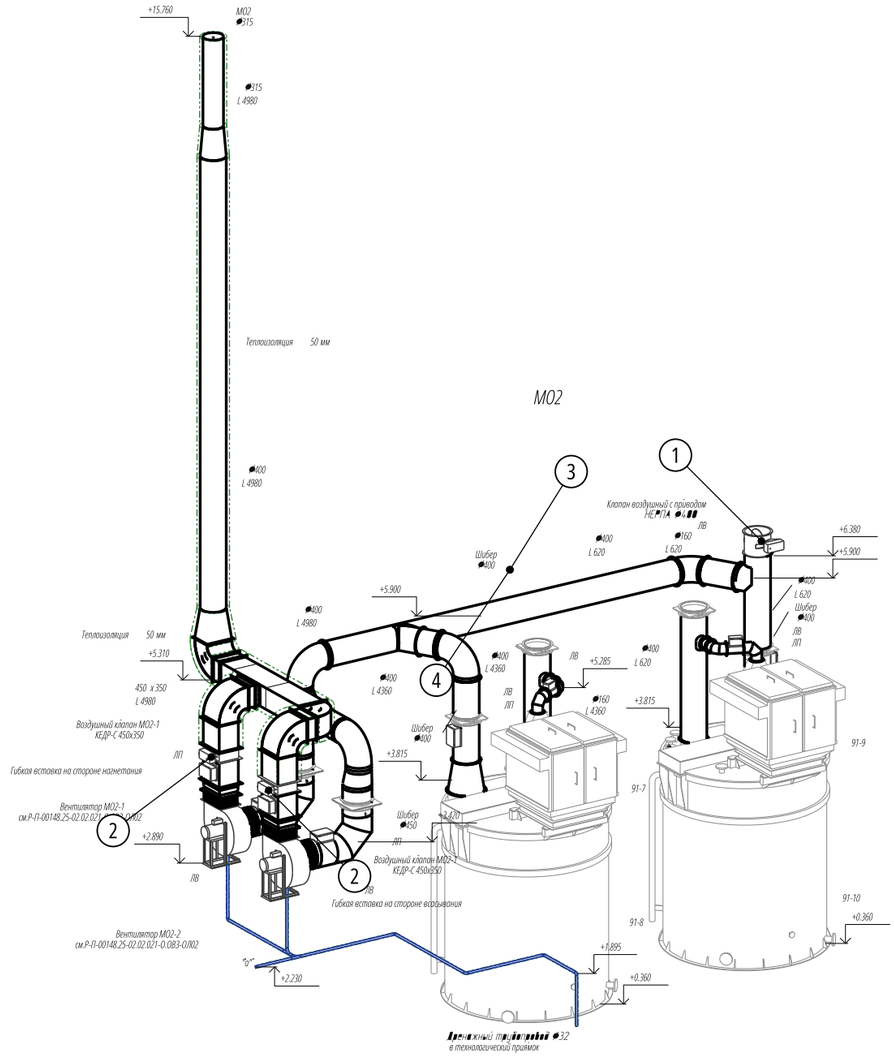

Ведомость применённых материалов (объём согласно КС-6а)

Поз.	Наименование материала	Ед. изм.	Кол-во	Документ о качестве	Акт входного контроля
1	Воздушный клапан НЕРПА-400-1*ЭПВ-NF230-S2-V-КВ-1000-У3-0	шт	1	Сертификат соответствия № ЕАЭС RU C-BY.НВ63.В.02472/21 с 26.06.2021 по 25.06.2026	АВК №2-02.021-О.ОВ3 от 02.05.2025 г.
2	Воздушный клапан повышенной плотности КЕДР-С-450*350-1*ЭПВ-NF230-S2-V-КВ-УХЛ2-0	шт	2	Сертификат соответствия № ЕАЭС RU C-BY.НВ63.В.02472/21 с 26.06.2021 по 25.06.2026	АВК №2-02.021-О.ОВ3 от 02.05.2025 г.
3	Воздуховоды и фасонные изделия (в т.ч. отводы сварные) из стали 12Х18Н10Т по ГОСТ 5632-72, δ=0,7 мм, класс герметичности В (Ø160, Ø315, Ø400, Ø450, 450х350)	м²	0,7	Сертификат соответствия № РОСС.RU.НЕ06.Н09413 с 08.06.2023 по 07.06.2026	АВК №1-02.021-О.ОВ3 от 30.04.2025 г.
4	Металлоконструкции креплений воздуховодов (по альбому креплений)	компл.	1	Сертификат соответствия № РОСС.RU.32001.04ИБФ1.ОСП28.48330 с 01.03.2024 по 28.02.2027	АВК №1-02.021-О.ОВ3 от 30.04.2025 г.

Объём работ по журналу КС-6а

№ по КС-6а	Наименование работ	Ед.	Кол-во
п.5	Установка заслонок, клапанов (ЦС-20.12)	шт	3
п.6	Воздушный клапан НЕРПА-400-1*ЭПВ-NF230-S2-V-КВ-1000-У3-0	шт	1
п.7	Воздушный клапан повышенной плотности КЕДР-С-450*350-1*ЭПВ-NF230-S2-V-КВ-УХЛ2-0	шт	2
п.8	Система воздуховодов вентиляции (ЦС-20.05)	м²	0,7

Примечания:

1. Схема выполнена на основании рабочей документации Р-П-00148.25-02.02.021-О.ОВ3-ЧТЖ07 (аксонометрия систем), изм. 2.
2. Объёмы работ и материалов приняты согласно журналу учёта выполненных работ КС-6а.
3. Отметки даны в метрах от уровня чистого пола (0,000). Размеры в мм.
4. Отводы круглого сечения, обозначенные в РД как сварные, выполнены сварными (по РД).
5. Участки в теплоизоляции K-FLEX ST s=50 мм показаны зелёным пунктиром.

Изм.	Кол.уч	Лист	№ док.	Подп.	Дата
Разраб.		Колесниченко Е.А.			27.05.2025
Пров.		Филаретов А.В.			27.05.2025
Нач.уч.		Славянский А.Н.			27.05.2025
СК Зак.		Марьин С.В.			27.05.2025

Р-П-00148.25-02.02.021-О.ОВ3-ИС1-М02

Корпус приготовления флотореагентов. Местная вентиляция
в осях 3-7/Г-Б

Исполнительная схема монтажа воздуховодов М02
ИС №1-М02-О.ОВ3 от 27.05.2025 г.

Стадия	Лист	Листов
Р	1	1

ООО «Лидер»

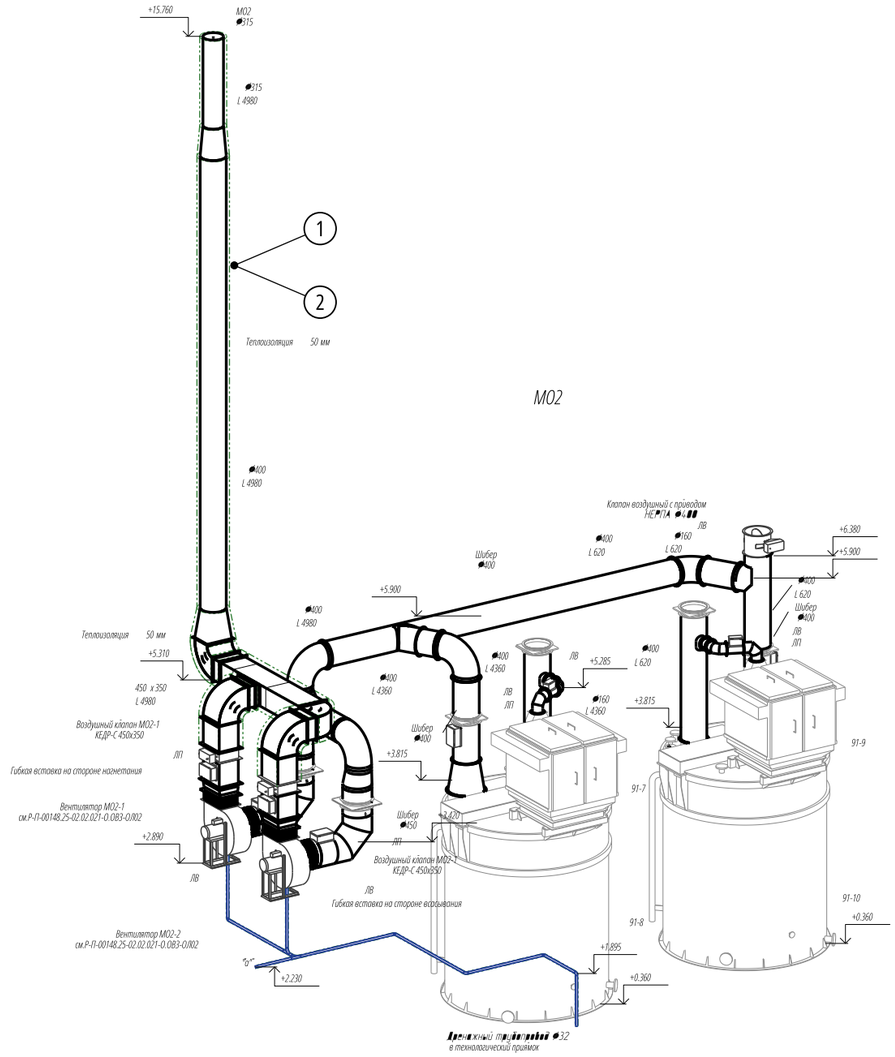

М02

Ведомость применённых материалов (объём согласно КС-6а)

Поз.	Наименование материала	Ед. изм.	Кол-во	Документ о качестве	Акт входного контроля
1	Рулонный теплоизоляционный материал K-FLEX 50x1000-04 ST, s=50 мм (объём 1,6 м³)	м²	32	Сертификат соответствия / паспорт качества № _____ (K-FLEX ST)	АВК №3-02.021-О.ОВ3 от 30.05.2025 г.
2	Покрытие для теплоизоляции IN CLAD, защита от УФ-лучей, Г1	м²	32	Сертификат соответствия / паспорт качества № _____ (IN CLAD)	АВК №3-02.021-О.ОВ3 от 30.05.2025 г.

Объём работ по журналу КС-6а

№ по КС-6а	Наименование работ	Ед.	Кол-во
п.9	Тепловая изоляция воздуховодов (ЦС-26.51)	м³	1,6

Примечания:

1. Схема выполнена на основании рабочей документации Р-П-00148.25-02.02.021-О.ОВ3-ЧТЖ07 (аксонометрия систем), изм. 2.
2. Объёмы работ и материалов приняты согласно журналу учёта выполненных работ КС-6а.
3. Отметки даны в метрах от уровня чистого пола (0,000). Размеры в мм.

Изм.	Кол.уч	Лист	№ док.	Подп.	Дата
Разраб.		Колесниченко Е.А.			04.06.2025
Пров.		Филаретов А.В.			04.06.2025
Нач.уч.		Славянский А.Н.			04.06.2025
СК Зак.		Марьин С.В.			04.06.2025

Р-П-00148.25-02.02.021-О.ОВ3-ИС2-М02

Корпус приготовления флотореагентов. Местная вентиляция в осях 3-7/Г-Б

Исполнительная схема теплоизоляции воздуховодов М02

ИС №2-М02-О.ОВ3 от 04.06.2025 г.

Стадия	Лист	Листов
Р	1	1

ООО «Лидер»

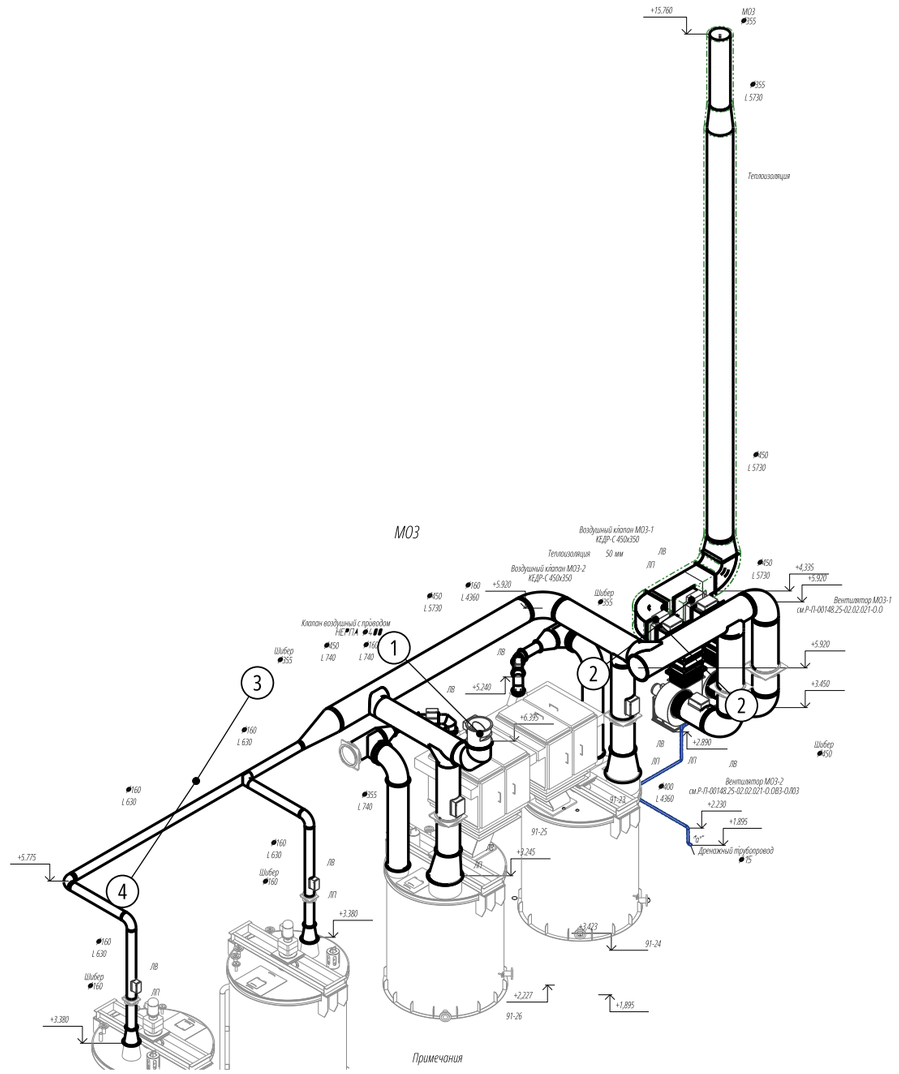

Ведомость применённых материалов (объём согласно КС-6а)

Поз.	Наименование материала	Ед. изм.	Кол-во	Документ о качестве	Акт входного контроля
1	Воздушный клапан НЕРПА-400-1*ЭПВ-NF230-S2-V-КВ-1000-У3-0	шт	1	Сертификат соответствия № ЕАЭС RU C-BY.НВ63.В.02472/21 с 26.06.2021 по 25.06.2026	АВК №2-02.021-О.ОВ3 от 02.05.2025 г.
2	Воздушный клапан повышенной плотности КЕДР-С-450*350-1*ЭПВ-NF230-S2-V-КВ-УХЛ2-0	шт	2	Сертификат соответствия № ЕАЭС RU C-BY.НВ63.В.02472/21 с 26.06.2021 по 25.06.2026	АВК №2-02.021-О.ОВ3 от 02.05.2025 г.
3	Воздуховоды и фасонные изделия (в т.ч. отводы сварные) из стали 12Х18Н10Т по ГОСТ 5632-72, δ=0,7 мм, класс герметичности В (Ø160, Ø355, Ø400, Ø450, 450х350, 457х322)	м²	0,8	Сертификат соответствия № РОСС.RU.НЕ06.Н09413 с 08.06.2023 по 07.06.2026	АВК №1-02.021-О.ОВ3 от 30.04.2025 г.
4	Металлоконструкции креплений воздуховодов (по альбому креплений)	компл.	1	Сертификат соответствия № РОСС.RU.32001.04ИБФ1.ОСП28.48330 с 01.03.2024 по 28.02.2027	АВК №1-02.021-О.ОВ3 от 30.04.2025 г.

Объём работ по журналу КС-6а

№ по КС-6а	Наименование работ	Ед.	Кол-во
п.10	Установка заслонок, клапанов (ЦС-20.12)	шт	3
п.11	Воздушный клапан НЕРПА-400-1*ЭПВ-NF230-S2-V-КВ-1000-У3-0	шт	1
п.12	Воздушный клапан повышенной плотности КЕДР-С-450*350-1*ЭПВ-NF230-S2-V-КВ-УХЛ2-0	шт	2
п.13	Система воздуховодов вентиляции (ЦС-20.05)	м²	0,8

Примечания:

1. Схема выполнена на основании рабочей документации Р-П-00148.25-02.02.021-О.ОВ3-ЧТЖ07 (аксонометрия систем), изм. 2.
2. Объёмы работ и материалов приняты согласно журналу учёта выполненных работ КС-6а.
3. Отметки даны в метрах от уровня чистого пола (0,000). Размеры в мм.
4. Отводы круглого сечения, обозначенные в РД как сварные, выполнены сварными (по РД).
5. Участки в теплоизоляции K-FLEX ST s=50 мм показаны зелёным пунктиром.

Изм.	Кол.уч	Лист	№ док.	Подп.	Дата
Разраб.		Колесниченко Е.А.			29.05.2025
Пров.		Филаретов А.В.			29.05.2025
Нач.уч.		Славянский А.Н.			29.05.2025
СК Зак.		Марьин С.В.			29.05.2025

Р-П-00148.25-02.02.021-О.ОВ3-ИС1-М03

Корпус приготовления флотореагентов. Местная вентиляция

в осях 1-2/Г-А

Исполнительная схема монтажа воздуховодов М03

ИС №1-М03-О.ОВ3 от 29.05.2025 г.

Стадия	Лист	Листов
Р	1	1

ООО «Лидер»

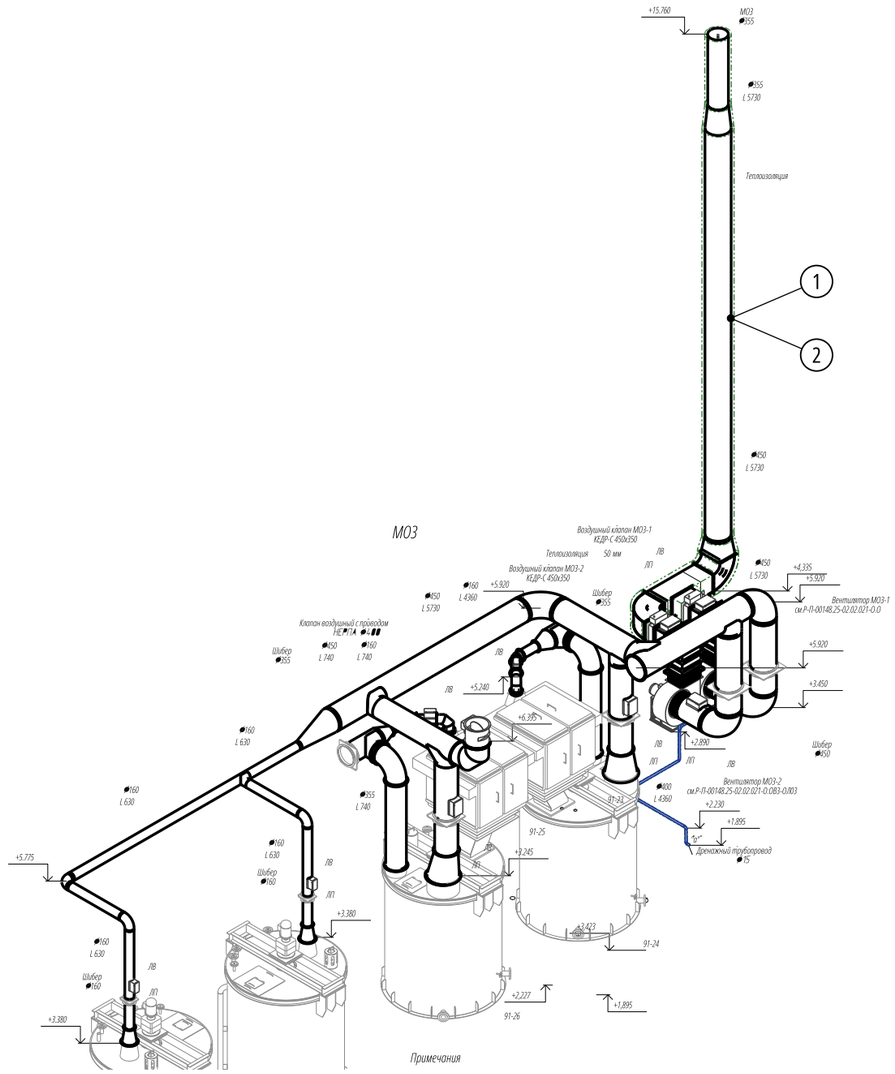

Ведомость применённых материалов (объём согласно КС-6а)

Поз.	Наименование материала	Ед. изм.	Кол-во	Документ о качестве	Акт входного контроля
1	Рулонный теплоизоляционный материал K-FLEX 50x1000-04 ST, s=50 мм (объём 1,4 м³)	м²	28	Сертификат соответствия / паспорт качества № _____ (K-FLEX ST)	АВК №3-02.021-О.ОВ3 от 30.05.2025 г.
2	Покрытие для теплоизоляции IN CLAD, защита от УФ-лучей, Г1	м²	28	Сертификат соответствия / паспорт качества № _____ (IN CLAD)	АВК №3-02.021-О.ОВ3 от 30.05.2025 г.

Объём работ по журналу КС-6а

№ по КС-6а	Наименование работ	Ед.	Кол-во
п.14	Тепловая изоляция воздуховодов (ЦС-26.51)	м³	1,4

Примечания:

1. Схема выполнена на основании рабочей документации Р-П-00148.25-02.02.021-О.ОВ3-ЧТЖ07 (аксонометрия систем), изм. 2.
2. Объёмы работ и материалов приняты согласно журналу учёта выполненных работ КС-6а.
3. Отметки даны в метрах от уровня чистого пола (0,000). Размеры в мм.

Изм.	Кол.уч	Лист	№ док.	Подп.	Дата
Разраб.		Колесниченко Е.А.			05.06.2025
Пров.		Филаретов А.В.			05.06.2025
Нач.уч.		Славянский А.Н.			05.06.2025
СК Зак.		Марьин С.В.			05.06.2025

Р-П-00148.25-02.02.021-О.ОВ3-ИС2-М03

Корпус приготовления флотореагентов. Местная вентиляция в осях 1-2/Г-А

Исполнительная схема теплоизоляции воздуховодов М03

ИС №2-М03-О.ОВ3 от 05.06.2025 г.

Стадия	Лист	Листов
Р	1	1

ООО «Лидер»

Участок 1 (МО2): дренажный трубопровод Ø32 в технологический приямок

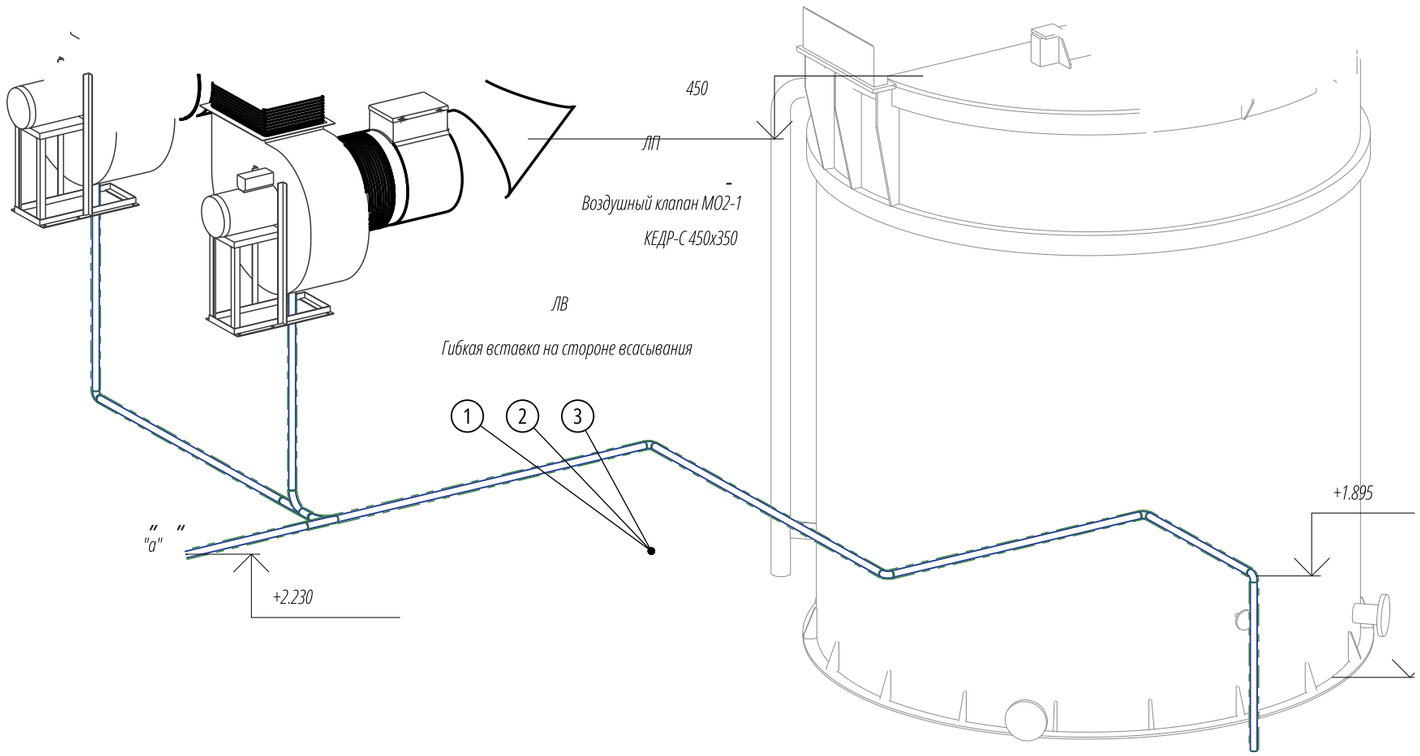

Дренажный трубопровод Ø32

в технологический приямок

Участок 2 (МО3): дренажный трубопровод

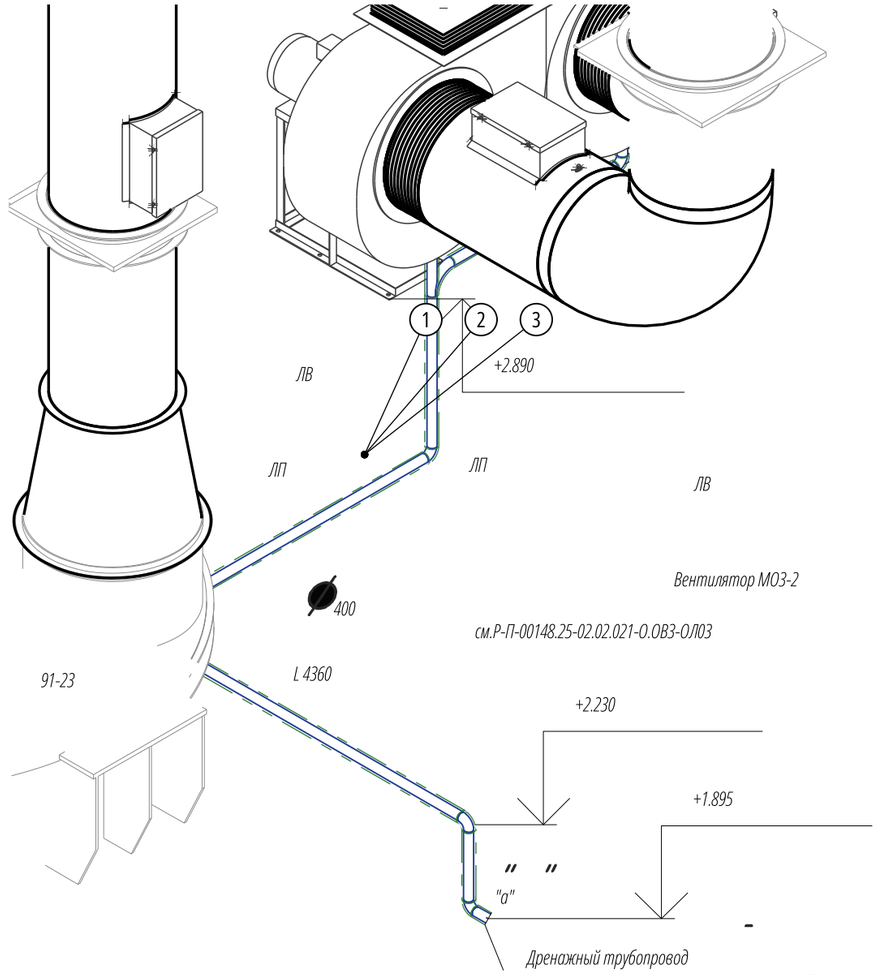

Ведомость применённых материалов (объём согласно КС-6а)

Поз.	Наименование материала	Ед. изм.	Кол-во	Документ о качестве	Акт входного контроля
1	Труба стальная водогазопроводная по ГОСТ 3262-75, Ø32х3,2	м	12	Сертификат качества (паспорт) № _____ на трубу ВГП по ГОСТ 3262-75	АВК №3-02.021-О.ОВ3 от 30.05.2025 г.
2	Антикоррозийное покрытие грунт-эмаль «2в1» СБЭ-111 «УНИПОЛ», в 2 слоя	м²	1,5	Паспорт качества № _____	АВК №3-02.021-О.ОВ3 от 30.05.2025 г.
3	Металлоконструкции креплений	кг	10	Сертификат соответствия № РОСС.RU.32001.04ИБФ1.ОСП28.48330 с 01.03.2024 по 28.02.2027	АВК №1-02.021-О.ОВ3 от 30.04.2025 г.

Объём работ по журналу КС-6а

№ по КС-6а	Наименование работ	Ед.	Кол-во
п.15	Трубопровод Ду до 60 мм из стальной трубы ВГП (ЦС-16/22/23.104-Z)	м	12

Примечания:

1. Схема выполнена на основании рабочей документации Р-П-00148.25-02.02.021-О.ОВ3-ЧТЖ07 (аксонометрия систем), изм. 2.
2. Объёмы работ и материалов приняты согласно журналу учёта выполненных работ КС-6а.
3. Отметки даны в метрах от уровня чистого пола (0,000). Размеры в мм.

Изм.	Кол.уч	Лист	№ док.	Подп.	Дата
Разраб.		Колесниченко Е.А.			06.06.2025
Пров.		Филаретов А.В.			06.06.2025
Нач.уч.		Славянский А.Н.			06.06.2025
СК Зак.		Марьин С.В.			06.06.2025

Р-П-00148.25-02.02.021-О.ОВ3-ИС1-ДР

Корпус приготовления флотореагентов. Местная вентиляция в осях 3-7/Г-А

Исполнительная схема монтажа дренажного трубопровода Ø32

ИС №1-ДР-О.ОВ3 от 06.06.2025 г.

Стадия	Лист	Листов
Р	1	1

ООО «Лидер»

Участок 1 (МО2): дренажный трубопровод Ø32 в технологический приямок

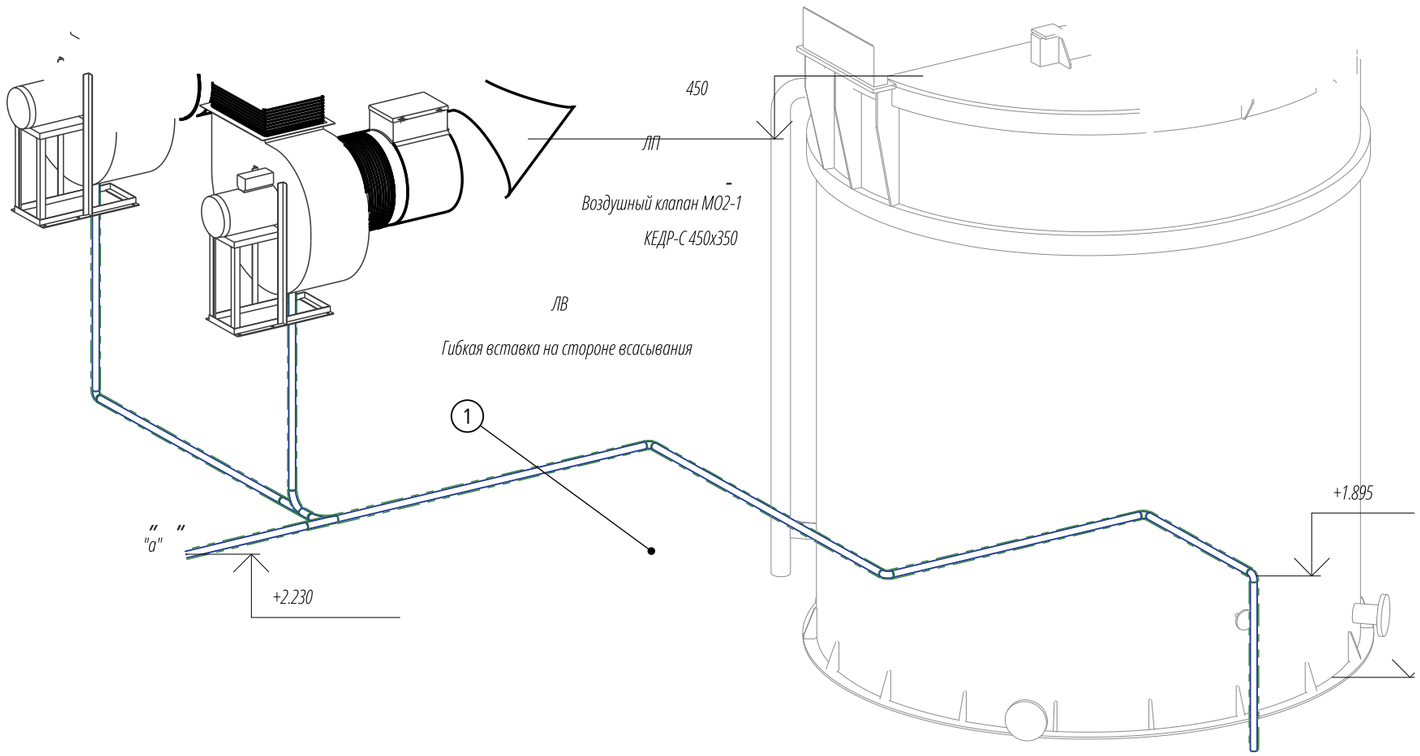

Участок 2 (МО3): дренажный трубопровод

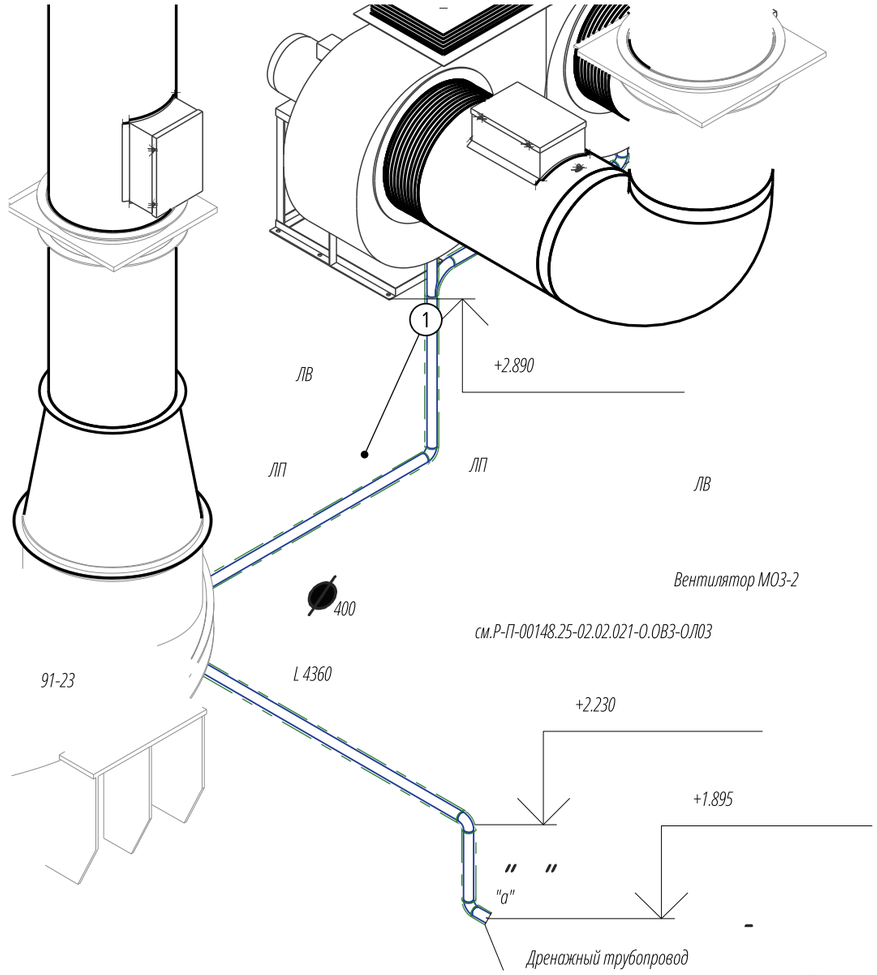

Ведомость применённых материалов (объём согласно КС-6а)

Поз.	Наименование материала	Ед. изм.	Кол-во	Документ о качестве	Акт входного контроля
1	Теплоизоляционные трубки из вспененного каучука с рассечкой, s=6 мм, для трубы Ø32х3,2	м	12	Сертификат соответствия / паспорт качества № _____ (трубки из вспененного каучука)	АВК №3-02.021-О.ОВ3 от 30.05.2025 г.

Объём работ по журналу КС-6а

№ по КС-6а	Наименование работ	Ед.	Кол-во
п.16	Тепловая изоляция трубопровода трубками наружным диаметром до 160 мм (ЦС-26.51.01)	м	12

Примечания:

1. Схема выполнена на основании рабочей документации Р-П-00148.25-02.02.021-О.ОВ3-ЧТЖ07 (аксонометрия систем), изм. 2.
2. Объёмы работ и материалов приняты согласно журналу учёта выполненных работ КС-6а.
3. Отметки даны в метрах от уровня чистого пола (0,000). Размеры в мм.

Изм.	Кол.уч	Лист	№ док.	Подп.	Дата
Разраб.		Колесниченко Е.А.			09.06.2025
Пров.		Филаретов А.В.			09.06.2025
Нач.уч.		Славянский А.Н.			09.06.2025
СК Зак.		Марьин С.В.			09.06.2025

Р-П-00148.25-02.02.021-О.ОВ3-ИС2-ДР

Корпус приготовления флотореагентов. Местная вентиляция в осях 3-7/Г-А

Исполнительная схема теплоизоляции дренажного трубопровода Ø32
ИС №2-ДР-О.ОВ3 от 09.06.2025 г.

Стадия	Лист	Листов
Р	1	1

ООО «Лидер»

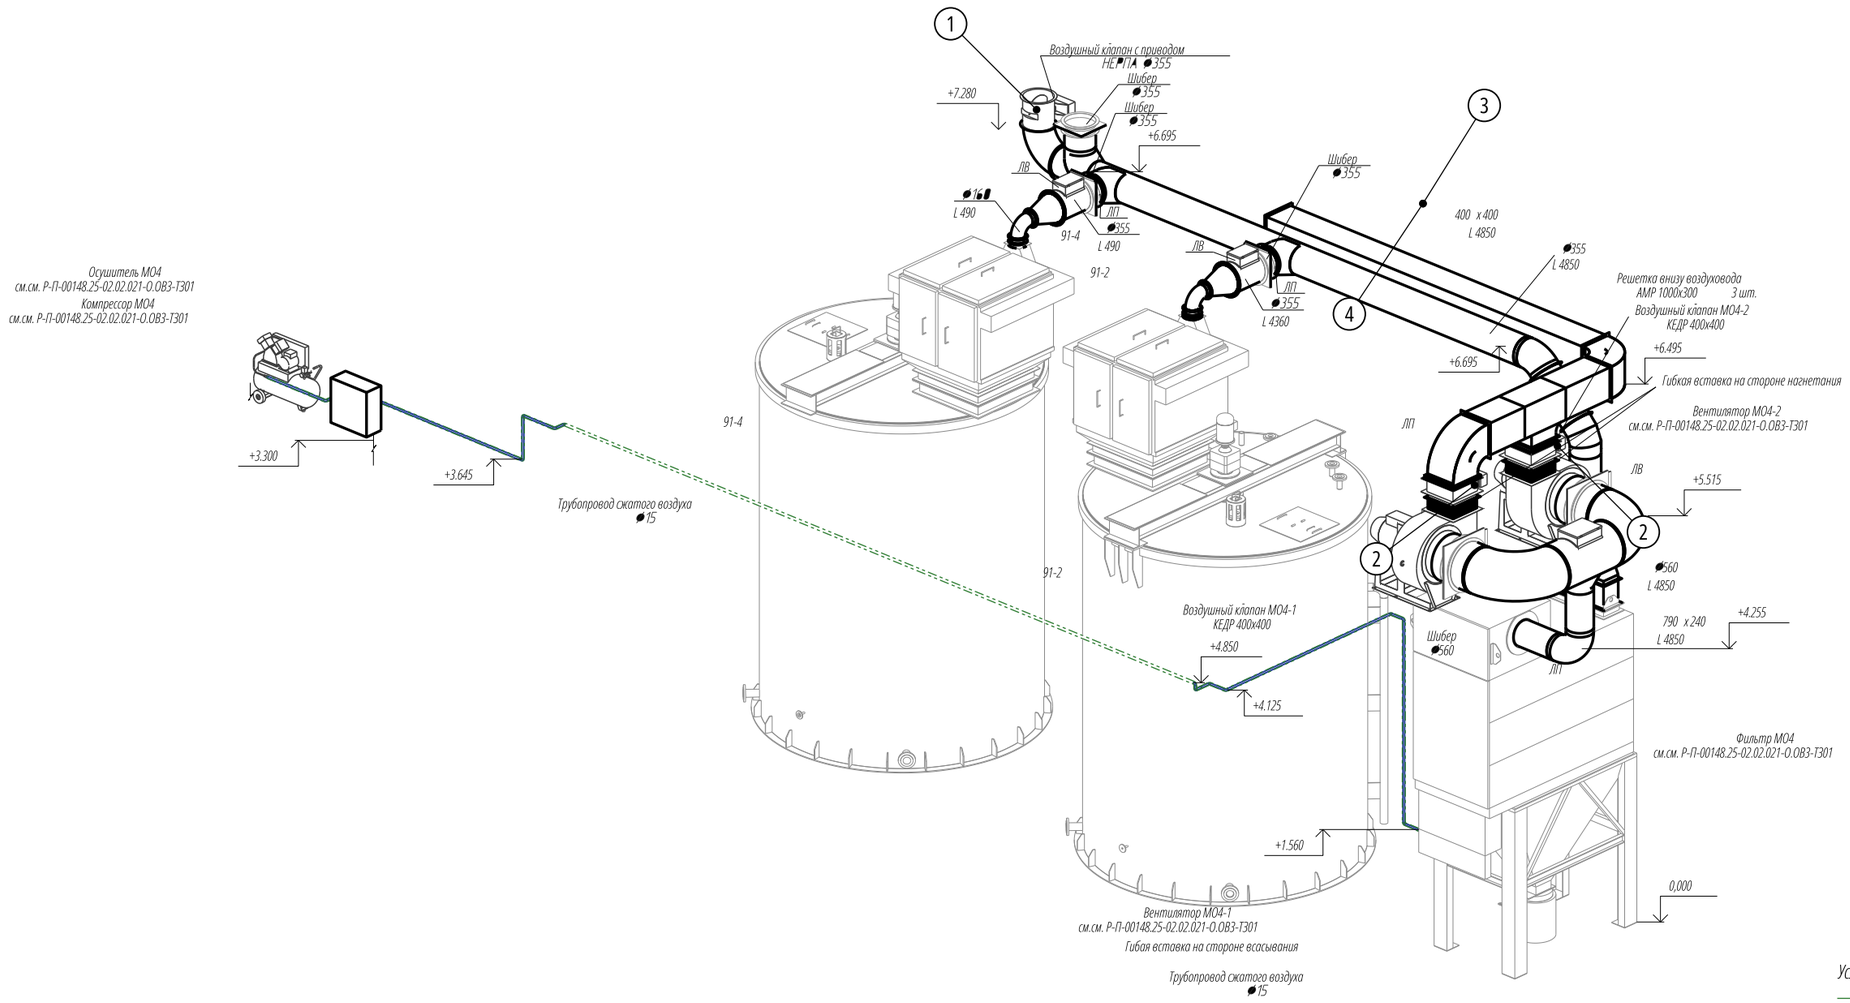

Ведомость применённых материалов (объём согласно КС-6а)

Поз.	Наименование материала	Ед. изм.	Кол-во	Документ о качестве	Акт входного контроля
1	Воздушный клапан НЕРПА-355-1*NF230-S2-V-K-1000-У3-0	шт	1	Сертификат соответствия № ЕАЭС RU C-BY.HB63.B.02472/21 с 26.06.2021 по 25.06.2026	АВК №2-02.021-О.ОВЗ от 02.05.2025 г.
2	Воздушный клапан повышенной плотности КЕДР-С-400*400-1*NF230-S2-V-K-УХЛ2-0	шт	2	Сертификат соответствия № ЕАЭС RU C-BY.HB63.B.02472/21 с 26.06.2021 по 25.06.2026	АВК №2-02.021-О.ОВЗ от 02.05.2025 г.
3	Воздуховоды и фасонные изделия (в т.ч. отвод сварной Ø355) из стали 12Х18Н10Т по ГОСТ 5632-72, δ=0,7–1,5 мм, класс герметичности В (Ø160, Ø315, Ø355, Ø560, 400x400, 392x392, 790x240)	м²	6,38	Сертификат соответствия № РОСС.RU.HE06.H09413 с 08.06.2023 по 07.06.2026	АВК №1-02.021-О.ОВЗ от 30.04.2025 г.
4	Металлоконструкции креплений воздуховодов (по альбому креплений)	компл.	1	Сертификат соответствия № РОСС.RU.32001.04ИБФ1.ОСП28.48330 с 01.03.2024 по 28.02.2027	АВК №1-02.021-О.ОВЗ от 30.04.2025 г.

Объём работ по журналу КС-6а

№ по КС-6а	Наименование работ	Ед.	Кол-во
п.17	Установка заслонок, клапанов (ЦС-20.12)	шт	3
п.18	Воздушный клапан НЕРПА-355-1*NF230-S2-V-K-1000-У3-0	шт	1
п.19	Воздушный клапан повышенной плотности КЕДР-С-400*400-1*NF230-S2-V-K-УХЛ2-0	шт	2
п.20	Система воздуховодов вентиляции (ЦС-20.05)	м²	6,38

Примечания:

1. Схема выполнена на основании рабочей документации Р-П-00148.25-02.02.021-О.ОВЗ-ЧТЖ07 (аксонометрия систем), изм. 2.
2. Объёмы работ и материалов приняты согласно журналу учёта выполненных работ КС-6а.
3. Отметки даны в метрах от уровня чистого пола (0,000). Размеры в мм.
4. Отводы круглого сечения, обозначенные в РД как сварные, выполнены сварными (по РД).
5. Переход концентрический Ø560/Ø355 исключён согласно РД (изм.) и не монтировался.
6. Участки в теплоизоляции K-FLEX ST s=50 мм показаны зелёным пунктиром.

Изм.	Кол.уч	Лист	№ док.	Подп.	Дата
Разраб.		Колесниченко Е.А.			30.05.2025
Пров.		Филаретов А.В.			30.05.2025
Нач.уч.		Славянский А.Н.			30.05.2025
СК Зак.		Марьин С.В.			30.05.2025

Р-П-00148.25-02.02.021-О.ОВЗ-ИС1-МО4

Корпус приготовления флотореагентов. Местная вентиляция в осях 3-7/Г-Б

Исполнительная схема монтажа воздуховодов МО4

ИС №1-МО4-О.ОВЗ от 30.05.2025 г.

Стадия	Лист	Листов
Р	1	1

ООО «Лидер»

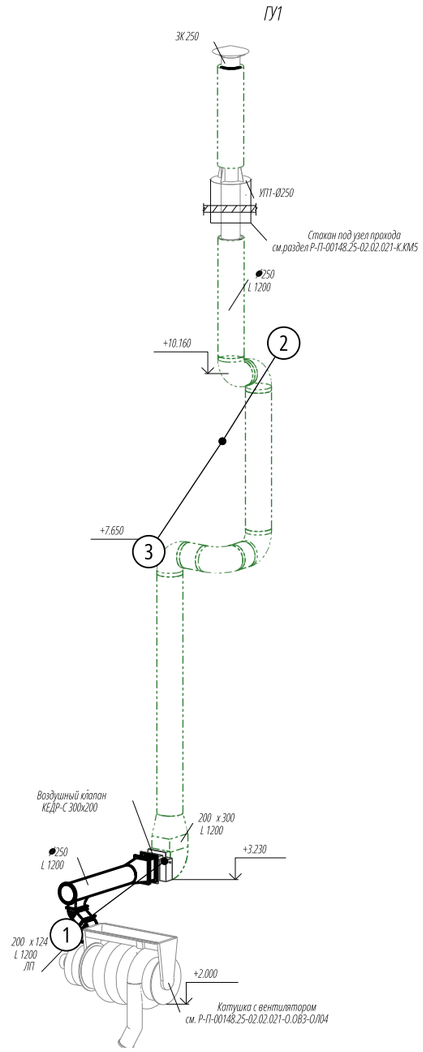

Ведомость применённых материалов (объём согласно КС-6а)

Поз.	Наименование материала	Ед. изм.	Кол-во	Документ о качестве	Акт входного контроля
1	Воздушный клапан повышенной плотности КЕДР-С-300*200-1*NF230-S2-V-К-УХЛ2-0	шт	1	Сертификат соответствия № ЕАЭС RU C-BY.НВ63.В.02472/21 с 26.06.2021 по 25.06.2026	АВК №2-02.021-О.ОВЗ от 02.05.2025 г.
2	Воздуховоды и фасонные изделия из стали 12Х18Н10Т по ГОСТ 5632-72, δ=0,5–0,7 мм, класс герметичности В (Ø250, 200х124, 200х300, 300х200)	м²	15,14	Сертификат соответствия № РОСС.RU.НЕ06.Н09413 с 08.06.2023 по 07.06.2026	АВК №1-02.021-О.ОВЗ от 30.04.2025 г.
3	Металлоконструкции креплений воздуховодов (по альбому креплений)	компл.	1	Сертификат соответствия № РОСС.RU.32001.04ИБФ1.ОСП28.48330 с 01.03.2024 по 28.02.2027	АВК №1-02.021-О.ОВЗ от 30.04.2025 г.

Объём работ по журналу КС-6а

№ по КС-6а	Наименование работ	Ед.	Кол-во
п.21	Установка заслонок, клапанов (ЦС-20.12)	шт	1
п.22	Воздушный клапан повышенной плотности КЕДР-С-300*200-1*NF230-S2-V-К-УХЛ2-0	шт	1
п.23	Система воздуховодов вентиляции (ЦС-20.05)	м²	15,14

Примечания:

1. Схема выполнена на основании рабочей документации Р-П-00148.25-02.02.021-О.ОВЗ-ЧТЖ07 (аксонометрия систем), изм. 2.
2. Объёмы работ и материалов приняты согласно журналу учёта выполненных работ КС-6а.
3. Отметки даны в метрах от уровня чистого пола (0,000). Размеры в мм.
4. Участки в теплоизоляции K-FLEX ST s=50 мм показаны зелёным пунктиром.

Изм.	Кол.уч	Лист	№ док.	Подп.	Дата
Разраб.		Колесниченко Е.А.			31.05.2025
Пров.		Филаретов А.В.			31.05.2025
Нач.уч.		Славянский А.Н.			31.05.2025
СК Зак.		Марьин С.В.			31.05.2025

Р-П-00148.25-02.02.021-О.ОВЗ-ИС1-ГУ1

Корпус приготовления флотореагентов. Местная вентиляция
в осях 1-3/Б-А

Исполнительная схема монтажа воздуховодов ГУ1
ИС №1-ГУ1-О.ОВЗ от 31.05.2025 г.

Стадия	Лист	Листов
Р	1	1

ООО «Лидер»

СИСТЕМА ДОБРОВОЛЬНОЙ СЕРТИФИКАЦИИ «ПРИБОР-ЭКСПЕРТ»
Рег. № РОСС RU.31578.04ОЛН0 от 16.11.2016 г.

Добровольная ПЭ сертификация

СЕРТИФИКАТ СООТВЕТСТВИЯ

№ РОСС RU.HE06.H09413

Срок действия с 08.06.2023 по 07.06.2026

№ 0032411

ОРГАН ПО СЕРТИФИКАЦИИ RA.RU.11HE06

Орган по сертификации продукции ООО "Эксперт-С". Адрес: 300045, РОССИЯ, Тульская обл, Тула г, Новомосковское ш, дом 54, помещение 3, 2 этаж, помещение 14. Телефон 8-487-274-0239, адрес электронной почты: s.eksp@yandex.ru

ПРОДУКЦИЯ Конструкции вентиляционные классов A, B, C, D. Согласно приложению бланки №0013746,№0013747.Серийный выпуск.

код ОК
28.25.30.110,
28.25.14.110,
28.25.14.111.

СООТВЕТСТВУЕТ ТРЕБОВАНИЯМ НОРМАТИВНЫХ ДОКУМЕНТОВ

ТУ 4863-002-58769768-2014 "Конструкции вентиляционные классов A, B, C, D. Технические условия"

код ТН ВЭД
8414 90 000 0

ИЗГОТОВИТЕЛЬ ОБЩЕСТВО С ОГРАНИЧЕННОЙ ОТВЕТСТВЕННОСТЬЮ "НЕВАТОМ". ОГРН: 1025401022680, ИНН: 5402170450, КПП: 540201001. Адрес: 630047, РОССИЯ, Новосибирская область, город Новосибирск, Заельцовский район, улица Даргомыжского, дом 8А, помещение 9, телефон: +78047001400, адрес электронной почты: zakaz@nevatom.ru.

СЕРТИФИКАТ ВЫДАН ОБЩЕСТВО С ОГРАНИЧЕННОЙ ОТВЕТСТВЕННОСТЬЮ "НЕВАТОМ". ОГРН: 1025401022680, ИНН: 5402170450, КПП: 540201001. Адрес: 630047, РОССИЯ, Новосибирская область, город Новосибирск, Заельцовский район, улица Даргомыжского, дом 8А, помещение 9, телефон: +78047001400, адрес электронной почты: zakaz@nevatom.ru.

НА ОСНОВАНИИ

Протокол испытаний № 002/J-08/06/23 от 08.06.2023 года, выданный Испытательной лабораторией «Гранум» (аттестат РОСС RU.31578.04ОЛН0.ИЛ31)

ДОПОЛНИТЕЛЬНАЯ ИНФОРМАЦИЯ

Схема сертификации: 1с

Для сертификатов

М.П.

Руководитель органа _____ подпись А.В. Босик инициалы, фамилия

Эксперт _____ подпись А.А. Белянин инициалы, фамилия

Сертификат не применяется при обязательной сертификации

АО «ОПЦИОН», Москва, 2023, «В». ТЗ № 513.

СИСТЕМА ДОБРОВОЛЬНОЙ СЕРТИФИКАЦИИ «ПРИБОР-ЭКСПЕРТ»
Рег. № РОСС RU.31578.04ОЛН0 от 16.11.2016 г.

№ 0013746

ПРИЛОЖЕНИЕ

К сертификату соответствия № РОСС RU.HE06.H09413

Перечень конкретной продукции, на которую распространяется действие сертификата соответствия

код ОК код ТН ВЭД	Наименование и обозначение продукции, ее изготовитель	Обозначение документации, по которой выпускается продукция
28.25.30.110 28.25.14.110 28.25.14.111	Конструкции вентиляционные классов A, B, C, D: Воздуховоды и фасонные элементы прямоугольного сечения: - с интегрированным фланцем TDC III - класс C - на шинорейке и фланцах - класс B Воздуховоды и фасонные элементы круглого сечения: - с резиновыми уплотнениями NEVATOM system - класс D - на ниппельном соединении и фланцах - класс B Лючки для прочистки и замеров, виброизоляторы, виброопоры, шиберы Глушители шума и пластины шумоглушения, шумоглушащие боксы Зонты вентиляционные и вытяжные, дефлекторы Насадки Узлы прохода вентиляционных шахт через покрытия зданий Заслонки воздушные унифицированные, обратные клапаны, обратный клапан "бабочка", клапаны воздушные Воздухораспределители (решетки, регуляторы расхода воздуха, диффузоры потолочные и регулируемые) Наружные решетки Гибкие вставки Двери и люки герметичные вентиляционных камер Хомуты монтажные Фланцы	ТУ 4863-002-58769768-2014 "Конструкции вентиляционные классов A, B, C, D. Технические условия"

Руководитель органа _____ А.В. Босик
подпись — инициалы, фамилия

М.П.

Эксперт _____ А.А. Белянин
подпись — инициалы, фамилия

АО «ОПЦИОН», Москва, 2020, «В», ТЗ № 454.

СИСТЕМА ДОБРОВОЛЬНОЙ СЕРТИФИКАЦИИ «ПРИБОР-ЭКСПЕРТ»
Рег. № РОСС RU.31578.04ОЛН0 от 16.11.2016 г.

№ 0013747

ПРИЛОЖЕНИЕ

К сертификату соответствия № РОСС RU.HE06.H09413

Перечень конкретной продукции, на которую распространяется действие сертификата соответствия

код ОК код ТН ВЭД	Наименование и обозначение продукции, ее изготовитель	Обозначение документации, по которой выпускается продукция
	Стаканы монтажные для радиальных и осевых вентиляторов Элементы местного отсоса воздуха (панели равномерного всасывания, зонты местного отсоса, зонты кухонные) Фильтр жироулавливающий Корпусы для фильтров (фильтр-боксы) Фильтры воздушные Монтажные рамы, кронштейны Переходные патрубки Защитные решетки, козырьки и кожухи для радиальных и осевых вентиляторов Канальные рекуператоры без функции подогрева Адаптеры для щелевых решеток Резиновый уплотнитель Поддоны для стаканов монтажных Крышные переходы Ниппельный патрубок	

М.П.

Руководитель органа _____ подпись А.В. Босик (инициалы, фамилия)

Эксперт _____ подпись А.А. Белянин (инициалы, фамилия)

АО «ОПЦИОН», Москва, 2020, «В», ТЗ № 454.

RUSSIAN FEDERATION

№ 0219790

СИСТЕМА ДОБРОВОЛЬНОЙ СЕРТИФИКАЦИИ «ПРОМТЕХСТАНДАРТ»

№РОСС RU.32001.04ИБФ1 в едином реестре зарегистрированных систем добровольной сертификации

ФЕДЕРАЛЬНОЕ АГЕНТСТВО ПО ТЕХНИЧЕСКОМУ РЕГУЛИРОВАНИЮ И МЕТРОЛОГИИ

СЕРТИФИКАТ СООТВЕТСТВИЯ

Регистрационный номер РОСС RU.32001.04ИБФ1.ОСП28.48330

Срок действия с 01.03.2024 по 28.02.2027

ОРГАН ПО СЕРТИФИКАЦИИ № РОСС RU.32001.04ИБФ1.ОСП28, Общество с ограниченной ответственностью "Прогресс", Россия, 115191, г. Москва, вн.тер.г. муниципальный округ Донской, переулок Духовской, д. 17, стр. 15, пом. 11н/2, ИНН: 7733398635, ОГРН: 1227700834613, email: progress.reestr@yandex.ru

ПРОДУКЦИЯ Комплектующие для вентиляционных и инженерных работ (см. приложение №1-3)
Серийный выпуск.

код ОК 25.99.29

код ТН ВЭД 7326

СООТВЕТСТВУЕТ ТРЕБОВАНИЯМ НОРМАТИВНЫХ ДОКУМЕНТОВ
ТУ 4860 – 001 – 37255686 – 2015

ИЗГОТОВИТЕЛЬ HANGZHOU LIFENG IMPORT AND EXPORT CO LTD
Адрес: 22nd floor, Huarong Times Mansion, No. 3880 Jiangnan Ave., Hangzhou 310053 China
Телефон: 0086-571-81603529/39-865. Адрес электронной почты: chinafore@chinafore.com

СЕРТИФИКАТ ВЫДАН Общество с ограниченной ответственностью КОМПАНИЯ «СУПЛЕР», Адрес: Россия, 141304, Московская область, г. Сергиев Посад, ул. Фабричная, д. 7, помещение 6, 10, ИНН: 7709891007, ОГРН: 1117746945073, телефон: +7 (499) 272-69-60, электронная почта: info@supler.ru

НА ОСНОВАНИИ Протокол испытаний (исследований) №43642-ПРГ/24 от 27.02.2024 Испытательная лаборатория ООО «Прогресс» аттестат аккредитации №РОСС RU.32001.04ИБФ1.ИЛ58 от 2022-12-09

ДОПОЛНИТЕЛЬНАЯ ИНФОРМАЦИЯ Схема сертификации: 2с (ГОСТ Р 53603-2020. Оценка соответствия. Схемы сертификации продукции в Российской Федерации).

Проверка подлинности сертификата соответствия

Руководитель органа по сертификации _____ (подпись) В.Я. Воскресенский (инициалы, фамилия)

Эксперт _____ (подпись) К.О. Кадырова (инициалы, фамилия)

Сертификат не применяется при обязательной сертификации

Настоящий сертификат соответствия обязывает организацию поддерживать выпуск (реализацию) продукции в соответствие с вышеуказанным стандартом, что будет находиться под контролем органа по сертификации системы добровольной сертификации «ПромТехСтандарт» и подтверждаться при прохождении ежегодного инспекционного контроля

АО «ОПЦИОН», Москва, 2023 г., «Б», ТЗ № 688

RUSSIAN FEDERATION

№ 0219789

СИСТЕМА ДОБРОВОЛЬНОЙ СЕРТИФИКАЦИИ «ПРОМТЕХСТАНДАРТ»

№РОСС RU.32001.04ИБФ1 в едином реестре зарегистрированных систем добровольной сертификации

ФЕДЕРАЛЬНОЕ АГЕНТСТВО ПО ТЕХНИЧЕСКОМУ РЕГУЛИРОВАНИЮ И МЕТРОЛОГИИ

ПРИЛОЖЕНИЕ № 1

К сертификату соответствия РОСС RU.32001.04ИБФ1.ОСП28.48330
(является неотъемлемой частью сертификата соответствия)

Срок действия с 01.03.2024 по 28.02.2027

ОРГАН ПО СЕРТИФИКАЦИИ

№ РОСС RU.32001.04ИБФ1.ОСП28
Общество с ограниченной ответственностью "Прогресс"
Россия, 115191, г. Москва, вн.тер.г. муниципальный округ Донской, переулок Духовской, д. 17, стр. 15, пом. 11н/2,
ИНН: 7733398635, ОГРН: 1227700834613, email: progress.reestr@yandex.ru

Перечень продукции, на которую распространяется действие сертификата соответствия

1. Скоба U-образная
2. Виброгаситель
3. Уплотнитель резиновый для траверсы монтажной
4. Сектор управления к дроссель-клапану
5. Хомуг ленточный
6. Зажимы для хомутов
7. КЛИПСА РАССЕКАТЕЛЯ
8. Лучевой зажим(Струбцива)
9. Шипы самоклеющиеся для крепления изоляции
10. Лента уплотнительная межфланцевая самоклеющаяся
11. Уплотнительная терморасширяемая лента
12. Лента алюминиевая самоклеющаяся (скотч алюминиевый, скотч армированный)
13. Лента ТИЛ
14. Гибкая вставка
15. Гибкая вставка термостойкая
16. Шнур базальтовый плетенный
17. Шнур базальтовый теплоизоляционный
18. Шнур асбестовый
19. Диффузоры DVS для применения в вытяжных системах вентиляции, DVS-P - в приточных системах вентиляции
20. ШПИЛЬКИ РЕЗЬБОВЫЕ оцинкованные, DIN 975
21. Шпилька сантехническая
22. Полусферическая головка, с пресс-шайбой, наконечник - сверло, оцинкованные

Руководитель органа по сертификации _____ (подпись) В.Я. Воскресенский (инициалы, фамилия)

Эксперт _____ (подпись) К.О. Кадырова (инициалы, фамилия)

Сертификат не применяется при обязательной сертификации

Настоящий сертификат соответствия обязывает организацию поддерживать выпуск (реализацию) продукции в соответствие с вышеуказанным стандартом, что будет находиться под контролем органа по сертификации системы добровольной сертификации «ПромТехСтандарт» и подтверждаться при прохождении ежегодного инспекционного контроля

АО «ОПЦИОН», Москва, 2023 г., «В», ТЗ № 688

RUSSIAN FEDERATION

№ 0219788

СИСТЕМА ДОБРОВОЛЬНОЙ СЕРТИФИКАЦИИ «ПРОМТЕХСТАНДАРТ»

№РОСС RU.32001.04ИБФ1 в едином реестре зарегистрированных систем добровольной сертификации
ФЕДЕРАЛЬНОЕ АГЕНТСТВО ПО ТЕХНИЧЕСКОМУ РЕГУЛИРОВАНИЮ И МЕТРОЛОГИИ

ПРИЛОЖЕНИЕ № 2

К сертификату соответствия РОСС RU.32001.04ИБФ1.ОСП28.48330
(является неотъемлемой частью сертификата соответствия)

Срок действия с 01.03.2024 по 28.02.2027

ОРГАН ПО СЕРТИФИКАЦИИ

№ РОСС RU.32001.04ИБФ1.ОСП28
Общество с ограниченной ответственностью "Прогресс"
Россия, 115191, г. Москва, вн.тер.г. муниципальный округ Донской, переулок Духовской, д. 17, стр. 15, пом. 11н/2,
ИНН: 7733398635, ОГРН: 1227700834613, email: progress.reestr@yandex.ru

Перечень продукции, на которую распространяется действие сертификата соответствия

23. Забиваемый анкер с насечками
24. Цанга латунная
25. Анкер-клин
26. Дюбель-гвоздь
27. Заклепки вытяжные, комбинированные алюминий/сталь
28. Болты с шестигранной головой, оцинкованные, полная резьба
(Болт с полной резьбой - DIN 933/DIN 558)
29. Заклёпка резьбовая цилиндр, борт, цинк
30. Гайка шестигранная, оцинкованная (DIN 934)
31. Шайба гроверная DIN 127
32. Шайба плоская DIN 125A
33. Шайба увеличенная DIN 9021
34. Гайка соединительная DIN 6334
35. Круг отрезной по металлу
36. Алюминиевые потолочные диффузоры (4-АПН, 4-АПР (с КРВ),
КВР для анемостата)
37. Вентиляционные штампованные изделия (Воздушный клапан,
Обратный клапан, отвод, врезка, переход)
38. Вентилятор канальный
39. Пистолеты для монтажа пены и герметика
40. Регулятор скорости
41. Алюминиевые наружные решётки серии PGC
42. Защитные решётки серии PG

Руководитель органа по сертификации _____ (подпись) В.Я. Воскресенский (инициалы, фамилия)

Эксперт _____ (подпись) К.О. Кадырова (инициалы, фамилия)

Сертификат не применяется при обязательной сертификации

Настоящий сертификат соответствия обязывает организацию поддерживать выпуск (реализацию) продукции в соответствие с вышеуказанным стандартом, что будет находиться под контролем органа по сертификации системы добровольной сертификации «ПромТехСтандарт» и подтверждаться при прохождении ежегодного инспекционного контроля

АО «ОПЦИОН», Москва, 2023 г., «В», ТЗ № 688

RUSSIAN FEDERATION

№ 0219787

СИСТЕМА ДОБРОВОЛЬНОЙ СЕРТИФИКАЦИИ «ПРОМТЕХСТАНДАРТ»

№РОСС RU.32001.04ИБФ1 **в едином реестре зарегистрированных систем добровольной сертификации**
ФЕДЕРАЛЬНОЕ АГЕНТСТВО ПО ТЕХНИЧЕСКОМУ РЕГУЛИРОВАНИЮ И МЕТРОЛОГИИ

ПРИЛОЖЕНИЕ № 3

К сертификату соответствия РОСС RU.32001.04ИБФ1.ОСП28.48330
(является неотъемлемой частью сертификата соответствия)

Срок действия с 01.03.2024 по 28.02.2027

ОРГАН ПО СЕРТИФИКАЦИИ

№ РОСС RU.32001.04ИБФ1.ОСП28
Общество с ограниченной ответственностью "Прогресс"
Россия, 115191, г. Москва, вн.тер.г. муниципальный округ Донской, переулок Духовской, д. 17, стр. 15, пом. 11н/2,
ИНН: 7733398635, ОГРН: 1227700834613, email: progress.reestr@yandex.ru

Перечень продукции, на которую распространяется действие сертификата соответствия

43. Диффузоры пластиковые универсальные
44. КИВ 125 (клапан инфильтрации воздуха)
45. Герметик силиконовый прозрачный, серый, белый, термостойкий
46. Монтажная пена
47. Пенофол-Магнофлекс
48. Перчатки ХБ, перчатки х/б с латексом двойной облив
49. Огнезащитное покрытие ОЗКС
50. Пена монтажная огнестойкая
51. Огнезащитный материал Бизол
52. Бизол-МБОР
53. Клей - пена многоцелевая Penosil
54. Виброизолятор

Руководитель органа по сертификации _____ (подпись) В.Я. Воскресенский (инициалы, фамилия)

Эксперт _____ (подпись) К.О. Кадырова (инициалы, фамилия)

Сертификат не применяется при обязательной сертификации

Настоящий сертификат соответствия обязывает организацию поддерживать выпуск (реализацию) продукции в соответствие с вышеуказанным стандартом, что будет находиться под контролем органа по сертификации системы добровольной сертификации «ПромТехСтандарт» и подтверждаться при прохождении ежегодного инспекционного контроля

АО «ОПЦИОН», Москва, 2023 г., «В», ТЗ № 688

RUSSIAN FEDERATION

№ 0219794

СИСТЕМА ДОБРОВОЛЬНОЙ СЕРТИФИКАЦИИ «ПРОМТЕХСТАНДАРТ»

№РОСС RU.32001.04ИБФ1 в едином реестре зарегистрированных систем добровольной сертификации

ФЕДЕРАЛЬНОЕ АГЕНТСТВО ПО ТЕХНИЧЕСКОМУ РЕГУЛИРОВАНИЮ И МЕТРОЛОГИИ

СЕРТИФИКАТ СООТВЕТСТВИЯ

Регистрационный номер РОСС RU.32001.04ИБФ1.ОСП28.48270

Срок действия с 01.03.2024 по 28.02.2027

ОРГАН ПО СЕРТИФИКАЦИИ № РОСС RU.32001.04ИБФ1.ОСП28, Общество с ограниченной ответственностью "Прогресс", Россия, 115191, г. Москва, вн.тер.г. муниципальный округ Донской, переулок Духовской, д. 17, стр. 15, пом. 11н/2, ИНН: 7733398635, ОГРН: 1227700834613, email: progress.reestr@yandex.ru

ПРОДУКЦИЯ Комплектующие для вентиляционных и инженерных работ (см. приложение №1-3)
Серийный выпуск.

код ОК 25.99.29

код ТН ВЭД 7326

СООТВЕТСТВУЕТ ТРЕБОВАНИЯМ НОРМАТИВНЫХ ДОКУМЕНТОВ
ТУ 4860 – 001 – 37255686 – 2015

ИЗГОТОВИТЕЛЬ Общество с ограниченной ответственностью КОМПАНИЯ «СУПЛЕР», Адрес: Россия, 141304, Московская область, г. Сергиев Посад, ул. Фабричная, д. 7, помещение 6, 10, ИНН: 7709891007, ОГРН: 1117746945073, телефон: +7 (499) 272-69-60, электронная почта: info@supler.ru

СЕРТИФИКАТ ВЫДАН Общество с ограниченной ответственностью КОМПАНИЯ «СУПЛЕР», Адрес: Россия, 141304, Московская область, г. Сергиев Посад, ул. Фабричная, д. 7, помещение 6, 10, ИНН: 7709891007, ОГРН: 1117746945073, телефон: +7 (499) 272-69-60, электронная почта: info@supler.ru

НА ОСНОВАНИИ Протокол испытаний (исследований) №43580-ПРГ/24 от 27.02.2024 Испытательная лаборатория ООО «Прогресс» аттестат аккредитации №РОСС RU.32001.04ИБФ1.ИЛ58 от 2022-12-09

ДОПОЛНИТЕЛЬНАЯ ИНФОРМАЦИЯ Схема сертификации: 2с (ГОСТ Р 53603-2020. Оценка соответствия. Схемы сертификации продукции в Российской Федерации).

Проверка подлинности сертификата соответствия

Руководитель органа по сертификации _____ (подпись) В.Я. Воскресенский (инициалы, фамилия)

Эксперт _____ (подпись) К.О. Кадырова (инициалы, фамилия)

Сертификат не применяется при обязательной сертификации

Настоящий сертификат соответствия обязывает организацию поддерживать выпуск (реализацию) продукции в соответствие с вышеуказанным стандартом, что будет находиться под контролем органа по сертификации системы добровольной сертификации «ПромТехСтандарт» и подтверждаться при прохождении ежегодного инспекционного контроля

АО «ОПЦИОН», Москва, 2023 г., «В», ТЗ № 688

RUSSIAN FEDERATION

№ 0219793

СИСТЕМА ДОБРОВОЛЬНОЙ СЕРТИФИКАЦИИ «ПРОМТЕХСТАНДАРТ»

№РОСС RU.32001.04ИБФ1 в едином реестре зарегистрированных систем добровольной сертификации

ФЕДЕРАЛЬНОЕ АГЕНТСТВО ПО ТЕХНИЧЕСКОМУ РЕГУЛИРОВАНИЮ И МЕТРОЛОГИИ

ПРИЛОЖЕНИЕ № 1

К сертификату соответствия РОСС RU.32001.04ИБФ1.ОСП28.48270
(является неотъемлемой частью сертификата соответствия)

Срок действия с 01.03.2024 по 28.02.2027

ОРГАН ПО СЕРТИФИКАЦИИ

№ РОСС RU.32001.04ИБФ1.ОСП28
Общество с ограниченной ответственностью "Прогресс"
Россия, 115191, г. Москва, вн.тер.г. муниципальный округ Донской, переулок Духовской, д. 17, стр. 15, пом. 11н/2,
ИНН: 7733398635, ОГРН: 1227700834613, email: progress.reestr@yandex.ru

Перечень продукции, на которую распространяется действие сертификата соответствия

1. ТРАВЕРСА из оцинкованной стали
2. КРЕПЕЖ ДЛЯ ВОЗДУХОВОДОВ И ПРОФНАСТИЛА (L,Z,V-образный крепеж)
3. Кронштейны стальные L,Z,V — образные с резиновым выброгасителем
4. Виброизолятор
5. U-образный профиль
6. L-образный профиль
7. Кронштейн Т-образный для фиксации конструкций и воздуховодов
8. Консольный кронштейн U-образный (с опорой)
9. Скоба U-образная
10. Сантехнический металлический хомут
11. Хомуты для горизонтального крепления воздуховодов без резинового профиля
12. Хомуты для горизонтального крепления воздуховодов с резиновым профилем
13. Спринклерный хомут
14. Шина монтажная из оцинкованной стали
15. Уголок оцинкованный для сборки воздуховодов
16. СКОБА ДЛЯ ВОЗДУХОВОДОВ
17. Лучевой зажим(Струбцина) |
18. ПЛАСТИНА С ГАЙКОЙ
19. Лента уплотнительная межфланцевая самоклеющаяся
20. Лента алюминиевая самоклеющаяся (скотч алюминиевый, скотч армированный)

Руководитель органа по сертификации _____ (подпись) В.Я. Воскресенский (инициалы, фамилия)

Эксперт _____ (подпись) К.О. Кадырова (инициалы, фамилия)

Сертификат не применяется при обязательной сертификации

Настоящий сертификат соответствия обязывает организацию поддерживать выпуск (реализацию) продукции в соответствие с вышеуказанным стандартом, что будет находиться под контролем органа по сертификации системы добровольной сертификации «ПромТехСтандарт» и подтверждаться при прохождении ежегодного инспекционного контроля

АО «ОПЦИОН», Москва, 2023 г., «В», ТЗ № 688

RUSSIAN FEDERATION

№ 0219792

СИСТЕМА ДОБРОВОЛЬНОЙ СЕРТИФИКАЦИИ «ПРОМТЕХСТАНДАРТ»

№РОСС RU.32001.04ИБФ1 в едином реестре зарегистрированных систем добровольной сертификации

ФЕДЕРАЛЬНОЕ АГЕНТСТВО ПО ТЕХНИЧЕСКОМУ РЕГУЛИРОВАНИЮ И МЕТРОЛОГИИ

ПРИЛОЖЕНИЕ № 2

К сертификату соответствия РОСС RU.32001.04ИБФ1.ОСП28.48270
(является неотъемлемой частью сертификата соответствия)

Срок действия с 01.03.2024 по 28.02.2027

ОРГАН ПО СЕРТИФИКАЦИИ

№ РОСС RU.32001.04ИБФ1.ОСП28
Общество с ограниченной ответственностью "Прогресс"
Россия, 115191, г. Москва, вн.тер.г. муниципальный округ Донской, переулок Духовской, д. 17, стр. 15, пом. 11н/2,
ИНН: 7733398635, ОГРН: 1227700834613, email: progress.reestr@yandex.ru

Перечень продукции, на которую распространяется действие сертификата соответствия

21. Лента ТПЛ , скотч металлизированный 50х50
22. Гибкая вставка
23. Гибкая вставка термостойкая
24 Диффузоры DVS для применения в вытяжных системах вентиляции, DVS-P - в приточных системах вентиляции 24 ШПИЛЬКИ РЕЗЬБОВЫЕ оцинкованные, DVS 975 25 Шпилька сантёхническая
25. Шайба увеличенная DVS 9021
26. Перфорированная лента для вентиляции
27. Перфорированная лента "волна"
28. Лента для тёплого пола
29. Перфорированная лента "тарная"
30. Перфорированная лента "LM"
31. Диффузоры пластиковые универсальные
32. Алюминиевые потолочные диффузоры (4-АПН, 4-АПР (с КРВ), КВР для анемостата)
33. Нержавейка: AISI 430, AISI 304, AISI 321
34. ТРАВЕРСА из нержавеющей стали
35. У-крепеж (нерж.сталь)
36. Сантехнический хомут из НЕРЖАВЕЮЩЕЙ стали (с резиновым профилем)
37. Хомуты из НЕРЖАВЕЮЩЕЙ стали для горизонтального крепления воздуховодов с резиновым профилем
38. Шина монтажная из нержавеющей стали
39. Уголок из нержавеющей стали для сборки воздуховодов
40. Скоба для стяжки фланцев воздуховодов из нержавеющей стали

Руководитель органа по сертификации _____ (подпись) В.Я. Воскресенский (инициалы, фамилия)

Эксперт _____ (подпись) К.О. Кадырова (инициалы, фамилия)

Сертификат не применяется при обязательной сертификации

Настоящий сертификат соответствия обязывает организацию поддерживать выпуск (реализацию) продукции в соответствие с вышеуказанным стандартом, что будет находиться под контролем органа по сертификации системы добровольной сертификации «ПромТехСтандарт» и подтверждаться при прохождении ежегодного инспекционного контроля

АО «ОПЦИОН», Москва, 2023 г., «В», ТЗ № 688

RUSSIAN FEDERATION

№ 0219791

СИСТЕМА ДОБРОВОЛЬНОЙ СЕРТИФИКАЦИИ «ПРОМТЕХСТАНДАРТ»

№РОСС RU.32001.04ИБФ1 в едином реестре зарегистрированных систем добровольной сертификации
ФЕДЕРАЛЬНОЕ АГЕНТСТВО ПО ТЕХНИЧЕСКОМУ РЕГУЛИРОВАНИЮ И МЕТРОЛОГИИ

ПРИЛОЖЕНИЕ № 3

К сертификату соответствия РОСС RU.32001.04ИБФ1.ОСП28.48270
(является неотъемлемой частью сертификата соответствия)

Срок действия с 01.03.2024 по 28.02.2027

ОРГАН ПО СЕРТИФИКАЦИИ

№ РОСС RU.32001.04ИБФ1.ОСП28
Общество с ограниченной ответственностью "Прогресс"
Россия, 115191, г. Москва, вн.тер.г. муниципальный округ Донской, переулок Духовской, д. 17, стр. 15, пом. 11н/2,
ИНН: 7733398635, ОГРН: 1227700834613, email: progress.reestr@yandex.ru

Перечень продукции, на которую распространяется действие сертификата соответствия

41. Лента перфорированная из нержавеющей стали
42. Хомут-скоба однолапковый, двухлапковый
43. Гибкие воздуховоды размер 100-600мм неизолированные, теплоизолированные, звукоизолированные
44. Сектор управления к дроссель-клапану пластик (черный)
45. Вентилятор канальный

Руководитель органа по сертификации _____ (подпись) В.Я. Воскресенский (инициалы, фамилия)

Эксперт _____ (подпись) К.О. Кадырова (инициалы, фамилия)

Сертификат не применяется при обязательной сертификации

Настоящий сертификат соответствия обязывает организацию поддерживать выпуск (реализацию) продукции в соответствие с вышеуказанным стандартом, что будет находиться под контролем органа по сертификации системы добровольной сертификации «ПромТехСтандарт» и подтверждаться при прохождении ежегодного инспекционного контроля

АО «ОПЦИОН», Москва, 2023 г., «Б». ТЗ № 688

ЕВРАЗИЙСКИЙ ЭКОНОМИЧЕСКИЙ СОЮЗ

СЕРТИФИКАТ СООТВЕТСТВИЯ

№ ЕАЭС RU C-BY.HB63.B.02472/21

Серия RU № 0621782

ОРГАН ПО СЕРТИФИКАЦИИ Общества с ограниченной ответственностью "НИЦ ТЕСТ". Место нахождения: 117246, РОССИЯ, Г.МОСКВА, МУНИЦИПАЛЬНЫЙ ОКРУГ ЧЕРЕМУШКИ вн. тер. г., ПРОЕЗД НАУЧНЫЙ, Д. 8, СТР. 1. Адрес места осуществления деятельности: 117246, РОССИЯ, Г Москва, Научный проезд, д. 8 стр. 1 (помещение IV, комната №1, офис номер 108). Телефон: +7 9268341693. Адрес электронной почты: ooo.nictest@gmail.com. Уникальный номер записи в реестре аккредитованных лиц: RA.RU.11HB63, выдан 15.01.2020 года.

ЗАЯВИТЕЛЬ Иностранное производственное унитарное предприятие «Веза-Г» (Унитарное предприятие «Веза-Г»)
Место нахождения: 246027, Республика Беларусь, город Гомель, улица Объездная, 9
Адрес места осуществления деятельности: 246027, Республика Беларусь, город Гомель, улица Объездная, 9Д/1.
Учетный номер плательщика: 810000679.
Телефон: +375232215449, Адрес электронной почты: gomel@veza.ru.

ИЗГОТОВИТЕЛЬ Иностранное производственное унитарное предприятие «Веза-Г» (Унитарное предприятие «Веза-Г»)
Место нахождения: 246027, Республика Беларусь, город Гомель, улица Объездная, 9
Адрес места осуществления деятельности по изготовлению продукции: 246027, Республика Беларусь, город Гомель, улица Объездная, 9Д/1.

ПРОДУКЦИЯ Клапаны воздухорегулирующие: РЕГУЛЯР, РЕГУЛЯР-Л, КЕДР, КЕДР-С, ГЕРМИК-П, ГЕРМИК-Р, ГЕРМИК-С, ГЕРМИК-Т, НЕРПА.
Продукция изготовлена в соответствии с техническими условиями ТУ 4863-135-40149153-2009 «Клапаны воздухорегулирующие».
Серийный выпуск.

КОД ТН ВЭД ЕАЭС 8481809907

СООТВЕТСТВУЕТ ТРЕБОВАНИЯМ
Технического регламента Таможенного союза ТР ТС 012/2011 "О безопасности оборудования для работы во взрывоопасных средах"

СЕРТИФИКАТ СООТВЕТСТВИЯ ВЫДАН НА ОСНОВАНИИ Протокола испытаний № 149/21 от 22.06.2021, выданного Испытательной лабораторией Общества с ограниченной ответственностью "ИСПЫТАТЕЛЬНЫЙ ЦЕНТР ОБОРУДОВАНИЯ ДЛЯ ВЗРЫВООПАСНЫХ СРЕД ЛАБ-ЕХ" (уникальный номер записи об аккредитации в реестре аккредитованных лиц № RA.RU.21OB18; Акта о результатах анализа состояния производства № 3135/ТРТС/АСП от 19.02.2021, органа по сертификации «НИЦ ТЕСТ», номер аттестата аккредитации (уникальный номер записи об аккредитации) RA.RU.11HB63, эксперт (эксперт-аудитор), подписавший акт анализа состояния производства – Васьков Александр Леонидович; документов, представленных заявителем в качестве доказательства соответствия продукции требованиям технического регламента ТР ТС 012/2011, согласно приложению бланк №1114855. Схема сертификации 1с.

ДОПОЛНИТЕЛЬНАЯ ИНФОРМАЦИЯ Стандарты, в результате применения которых на добровольной основе обеспечивается соблюдение требований технического регламента, согласно приложению бланк № 1114854. Условия хранения, назначенный срок хранения, назначенный срок службы в соответствии с эксплуатационной документацией изготовителя. Сертификат соответствия распространяется на продукцию, изготовленную с даты изготовления отобранных образцов (проб) продукции, прошедших исследования (испытания) и измерения, указанных в акте(ах) отбора: №3135/ТРТС/ОТБ от 19.02.2021. Описание конструкции и средств обеспечения взрывозащиты, специальные условия применения, а также иная информация, идентифицирующая продукцию, согласно приложению бланки №№ 1114854, 1114855.

СРОК ДЕЙСТВИЯ С 26.06.2021 **ПО** 25.06.2026
ВКЛЮЧИТЕЛЬНО

Руководитель (уполномоченное лицо) органа по сертификации (подпись) Ермакова Варвара Александровна (Ф.И.О.)

М.П.

Эксперт (эксперт-аудитор) (эксперты (эксперты-аудиторы)) (подпись) Чиркова Марина Борисовна (Ф.И.О.)

АО «ОПЦИОН», Москва, 2025 г., «Б», ТЗ № 712.

ЕВРАЗИЙСКИЙ ЭКОНОМИЧЕСКИЙ СОЮЗ

СЕРТИФИКАТ СООТВЕТСТВИЯ

№ ЕАЭС RU C-RU.АЖ58.В.05599/24

Серия RU № 0532126

ОРГАН ПО СЕРТИФИКАЦИИ Орган по сертификации Общества с ограниченной ответственностью «ПРОММАШ ТЕСТ Инжиниринг». Место нахождения (адрес юридического лица): 119501, Россия, город Москва, внутригородская территория города муниципального округа Очаково-Матвеевское, улица Веерная, дом 2, этаж П, помещение №1, комната №4. Адрес места осуществления деятельности: 142111, Россия, Московская область, город Подольск, улица Окружная, дом 2В, комнаты 1,5. Уникальный номер записи об аккредитации в реестре аккредитованных лиц: RA.RU.10АЖ58. Дата решения об аккредитации: 23.11.2017 года. Номер телефона: +7(495) 011-03-06. Адрес электронной почты: info@pmte.org.

ЗАЯВИТЕЛЬ ОБЩЕСТВО С ОГРАНИЧЕННОЙ ОТВЕТСТВЕННОСТЬЮ "ВЕЗА"
Место нахождения (адрес юридического лица) и адрес места осуществления деятельности: 141190, Россия, Московская область, город Фрязино, проезд Заводской, дом 6
Основной государственный регистрационный номер 1027739487082.
Телефон: +74956642670 Адрес электронной почты: veza@veza.ru

ИЗГОТОВИТЕЛЬ ОБЩЕСТВО С ОГРАНИЧЕННОЙ ОТВЕТСТВЕННОСТЬЮ "ВЕЗА"
Место нахождения (адрес юридического лица) и адрес места осуществления деятельности по изготовлению продукции: 141190, Россия, Московская область, город Фрязино, проезд Заводской, дом 6
Филиал изготовителя: 456306, Россия, Челябинская область, город Миасс, шоссе Динамовское, участок № 8/1

ПРОДУКЦИЯ Клапаны противопожарные универсальные КПУ
Маркировка взрывозащиты согласно приложению (бланки №№ 1034285, 1034286). Продукция изготовлена в соответствии с ТУ 4863-100-40149153-07 «Клапаны противопожарные универсальные КПУ».
Серийный выпуск

КОД ТН ВЭД ЕАЭС 8481809907

СООТВЕТСТВУЕТ ТРЕБОВАНИЯМ
Технического регламента Таможенного союза "О безопасности оборудования для работы во взрывоопасных средах" (ТР ТС 012/2011)

СЕРТИФИКАТ СООТВЕТСТВИЯ ВЫДАН НА ОСНОВАНИИ Протокола испытаний № 9605ИЛПМВ от 25.06.2024 года, выданного Испытательным центром Общества с ограниченной ответственностью «ПРОММАШ ТЕСТ» (уникальный номер записи об аккредитации в реестре аккредитованных лиц RA.RU.21ВС05)
Акта анализа состояния производства №24/05/0083-2 от 05.06.2024, выданного Органом по сертификации Общества с ограниченной ответственностью "ПРОММАШ ТЕСТ Инжиниринг" (уникальный номер записи об аккредитации в реестре аккредитованных лиц RA.RU.10АЖ58) эксперт, подписавший акт анализа состояния производства - Рогозин Сергей Сергеевич
Технических условий ТУ 4863-100-40149153-07, инструкции по эксплуатации, оценки опасностей воспламенения, чертежа ВГ 1106.00.00.000-АхВ СВ3
Схема сертификации: 1с

ДОПОЛНИТЕЛЬНАЯ ИНФОРМАЦИЯ Условия хранения в части воздействия климатических факторов соответствуют группе условий хранения 6 по ГОСТ 15150; средний срок службы клапанов при отсутствии огневого воздействия должен составлять не менее 6 лет, для клапанов ВД в коррозионностойком исполнении - не менее 25 лет, если иное не оговорено в договоре на поставку. Действие сертификата соответствия распространяется на серийно выпускаемую продукцию, изготовленную с даты изготовления отобранных образцов (проб) продукции, прошедших исследования (испытания) и измерения: с 05.2024 года. Стандарты, обеспечивающие соблюдение требований Технического регламента Таможенного союза ТР ТС 012/2011 "О безопасности оборудования для работы во взрывоопасных средах": согласно приложениям - бланки №№ 1034285, 1034286.

СРОК ДЕЙСТВИЯ С 25.06.2024 **ПО** 24.06.2029 **ВКЛЮЧИТЕЛЬНО**

Руководитель (уполномоченное лицо) органа по сертификации (подпись) Хаметова Аделия Равильевна (Ф.И.О.)

М.П.

Эксперт (эксперт-аудитор) (эксперты (эксперты-аудиторы)) (подпись) Илюхин Артем Вячеславович (Ф.И.О.)

АО «ОПЦИОН», Москва, 2020 г., «Б», ТЗ № 845.

ЕВРАЗИЙСКИЙ ЭКОНОМИЧЕСКИЙ СОЮЗ

СЕРТИФИКАТ СООТВЕТСТВИЯ

№ ЕАЭС RU C-RU.АЖ58.В.05599/24

Серия RU № 0532126

ОРГАН ПО СЕРТИФИКАЦИИ Орган по сертификации Общества с ограниченной ответственностью «ПРОММАШ ТЕСТ Инжиниринг». Место нахождения (адрес юридического лица): 119501, Россия, город Москва, внутригородская территория города муниципального округа Очаково-Матвеевское, улица Веерная, дом 2, этаж П, помещение №1, комната №4. Адрес места осуществления деятельности: 142111, Россия, Московская область, город Подольск, улица Окружная, дом 2В, комнаты 1,5. Уникальный номер записи об аккредитации в реестре аккредитованных лиц: RA.RU.10АЖ58. Дата решения об аккредитации: 23.11.2017 года. Номер телефона: +7(495) 011-03-06. Адрес электронной почты: info@pmte.org.

ЗАЯВИТЕЛЬ ОБЩЕСТВО С ОГРАНИЧЕННОЙ ОТВЕТСТВЕННОСТЬЮ "ВЕЗА"
Место нахождения (адрес юридического лица) и адрес места осуществления деятельности: 141190, Россия, Московская область, город Фрязино, проезд Заводской, дом 6
Основной государственный регистрационный номер 1027739487082.
Телефон: +74956642670 Адрес электронной почты: veza@veza.ru

ИЗГОТОВИТЕЛЬ ОБЩЕСТВО С ОГРАНИЧЕННОЙ ОТВЕТСТВЕННОСТЬЮ "ВЕЗА"
Место нахождения (адрес юридического лица) и адрес места осуществления деятельности по изготовлению продукции: 141190, Россия, Московская область, город Фрязино, проезд Заводской, дом 6
Филиал изготовителя: 456306, Россия, Челябинская область, город Миасс, шоссе Динамовское, участок № 8/1

ПРОДУКЦИЯ Клапаны противопожарные универсальные КПУ
Маркировка взрывозащиты согласно приложению (бланки №№ 1034285, 1034286). Продукция изготовлена в соответствии с ТУ 4863-100-40149153-07 «Клапаны противопожарные универсальные КПУ».
Серийный выпуск

КОД ТН ВЭД ЕАЭС 8481809907

СООТВЕТСТВУЕТ ТРЕБОВАНИЯМ
Технического регламента Таможенного союза "О безопасности оборудования для работы во взрывоопасных средах" (ТР ТС 012/2011)

СЕРТИФИКАТ СООТВЕТСТВИЯ ВЫДАН НА ОСНОВАНИИ Протокола испытаний № 9605ИЛПМВ от 25.06.2024 года, выданного Испытательным центром Общества с ограниченной ответственностью «ПРОММАШ ТЕСТ» (уникальный номер записи об аккредитации в реестре аккредитованных лиц RA.RU.21ВС05)
Акта анализа состояния производства №24/05/0083-2 от 05.06.2024, выданного Органом по сертификации Общества с ограниченной ответственностью "ПРОММАШ ТЕСТ Инжиниринг" (уникальный номер записи об аккредитации в реестре аккредитованных лиц RA.RU.10АЖ58) эксперт, подписавший акт анализа состояния производства - Рогозин Сергей Сергеевич
Технических условий ТУ 4863-100-40149153-07, инструкции по эксплуатации, оценки опасностей воспламенения, чертежа ВГ 1106.00.00.000-АхВ СВ3
Схема сертификации: 1с

ДОПОЛНИТЕЛЬНАЯ ИНФОРМАЦИЯ Условия хранения в части воздействия климатических факторов соответствуют группе условий хранения 6 по ГОСТ 15150; средний срок службы клапанов при отсутствии огневого воздействия должен составлять не менее 6 лет, для клапанов ВД в коррозионностойком исполнении - не менее 25 лет, если иное не оговорено в договоре на поставку. Действие сертификата соответствия распространяется на серийно выпускаемую продукцию, изготовленную с даты изготовления отобранных образцов (проб) продукции, прошедших исследования (испытания) и измерения: с 05.2024 года. Стандарты, обеспечивающие соблюдение требований Технического регламента Таможенного союза ТР ТС 012/2011 "О безопасности оборудования для работы во взрывоопасных средах": согласно приложениям - бланки №№ 1034285, 1034286.

СРОК ДЕЙСТВИЯ С 25.06.2024 **ПО** 24.06.2029 **ВКЛЮЧИТЕЛЬНО**

Руководитель (уполномоченное лицо) органа по сертификации (подпись) Хаметова Аделия Равильевна (Ф.И.О.)

М.П.

Эксперт (эксперт-аудитор) (эксперты (эксперты-аудиторы)) (подпись) Илюхин Артем Вячеславович (Ф.И.О.)

АО «ОПЦИОН», Москва, 2020 г., «Б», ТЗ № 845.

ЕВРАЗИЙСКИЙ ЭКОНОМИЧЕСКИЙ СОЮЗ

ПРИЛОЖЕНИЕ

К СЕРТИФИКАТУ СООТВЕТСТВИЯ № ЕАЭС RU C-RU.АЖ58.В.05599/24

Серия RU № 1034285

1. Назначение и область применения

Сертификат соответствия распространяется на клапаны противопожарные универсальные КПУ-1Н, КПУ-2Н, КПУ-3, КПУ-ДД в исполнениях В, ВК, ВМС, ВМСК.

Клапаны противопожарные универсальные КПУ (далее – «КПУ») предназначены для установки в системах общеобменной вентиляции, кондиционирования, приточной и вытяжной противодымной вентиляции, а также в системах основной вентиляции помещений, защищенных установками газового, аэрозольного или порошкового пожаротушения, используемых для удаления газов и дыма после пожара.

Область применения – взрывоопасные зоны помещений и наружных установок согласно маркировке взрывозащиты, в соответствии с требованиями ГОСТ 32407-2013 (ISO/DIS 80079-36) и другими нормативными документами, регламентирующими применение оборудования во взрывоопасных зонах.

2. Описание оборудования и средств обеспечения взрывозащиты

Клапаны состоят из прямоугольного или круглого корпуса с одной или несколькими лопатками поворотного типа и исполнительного механизма (электропривода/пневмопривода). Клапаны могут оснащаться сертифицированными взрывозащищёнными электроприводами или пневмоприводами для подгруппы IIC, имеющими действующие сертификаты ТР ТС 012/2011.

Подробное описание конструкции и технические характеристики КПУ приведены в инструкции по эксплуатации КПУ-00ИЭ.

Основные технические данные:

Рабочее давление пневмопривода, бар..... 2…20

Диапазон предельных рабочих температур окружающей среды при эксплуатации, °С ..... от минус 60 до + 50*

*Указан максимальный диапазон окружающей среды при эксплуатации клапанов. Диапазон в маркировке может быть изменен в зависимости от установленных электроприводов/пневмоприводов, соответствующих температуре эксплуатации, заявленной фирмой-производителем для данного типа исполнительного механизма.

Конструкция КПУ обеспечивает их безопасность, что достигается выполнением ряда требований, в том числе:

- конструкция и применяемые материалы исключают возможность накопления и разряда статического электричества за счёт наличия антистатического конструктивного элемента, а также путем дополнительного подключения к контуру заземления (осуществляется силами заказчика);
- материалы и конструкция выбираются в соответствии с конкретными условиями эксплуатации и рабочими средами;
- в подвижных соединениях, к которым возможен доступ внешней окружающей среды, зазоры и подбор материалов исключают возможность образования искр от трения;
- материалы корпусных деталей и уплотнительных элементов, контактирующих с рабочими средами, не могут являться инициаторами взрыва;
- монтаж, эксплуатация и обслуживание должны производиться в строгом соответствии с требованиями инструкции по эксплуатации.

Взрывозащищенность КПУ обеспечивается выполнением требований ТР ТС 012/2011, а также выполнением их конструкции в соответствии с требованиями ГОСТ 31610.0-2019 (IEC 60079-0:2017), ГОСТ 32407-2013 (ISO/DIS 80079-36), ГОСТ ISO/DIS 80079-37-2013.

Внесение предприятием-изготовителем в конструкцию и техническую документацию изменений, влияющих на показатели взрывобезопасности, согласно пункту 7 статьи 6 ТР ТС 012/2011, возможно только по согласованию с органом по сертификации ООО «ПРОММАШ ТЕСТ Инжиниринг».

Данный сертификат соответствия рассматривает только требования взрывобезопасности неэлектрической части КПУ по ТР ТС 012/2011, и не рассматривает любые другие виды безопасности при эксплуатации КПУ.

3. Клапаны противопожарные универсальные КПУ соответствуют требованиям:

ТР ТС 012/2011	Технический регламент Таможенного союза «О безопасности оборудования для работы во взрывоопасных средах»;
ГОСТ 31610.0-2019 (IEC 60079-0:2017)	Взрывоопасные среды. Часть 0. Оборудование. Общие требования;
ГОСТ 32407-2013 (ISO/DIS 80079-36)	Взрывоопасные среды. Часть 36. Неэлектрическое оборудование для взрывоопасных сред. Общие требования и методы испытаний;
ГОСТ ISO/DIS 80079-37-2013	Взрывоопасные среды. Часть 37. Неэлектрическое оборудование для взрывоопасных сред. Неэлектрическое оборудование с видами взрывозащиты "конструкционная безопасность "c", контроль источника воспламенения "b", погружение в жидкость "k".

4. Маркировка взрывозащиты

Руководитель (уполномоченное лицо) органа по сертификации _____ (подпись) Хаметова Аделия Равильевна (Ф.И.О.)

М.П.

Эксперт (эксперт-аудитор) (эксперты (эксперты-аудиторы)) _____ (подпись) Илюхин Артем Вячеславович (Ф.И.О.)

АО «ОПЦИОН», Москва, 2020 г., «Б», ТЗ № 845

ЕВРАЗИЙСКИЙ ЭКОНОМИЧЕСКИЙ СОЮЗ

ПРИЛОЖЕНИЕ

К СЕРТИФИКАТУ СООТВЕТСТВИЯ № ЕАЭС RU C-RU.АЖ58.В.05599/24

Серия RU № 1034286

Ex 1Ex h IIC T6 Gb
-60 °C ≤ Tamb≤ +50 °C

Маркировка специальным знаком взрывобезопасности Ex в соответствии с ТР ТС 012/2011.

5. Специальные условия применения

Нет.

Руководитель (уполномоченное лицо) органа по сертификации (подпись) Хаметова Аделия Равильевна (Ф.И.О.)

М.П.

Эксперт (эксперт-аудитор) (эксперты (эксперты-аудиторы)) (подпись) Илюхин Артем Вячеславович (Ф.И.О.)

АО «ОПЦИОН», Москва, 2020 г., «Б», ТЗ № 845.