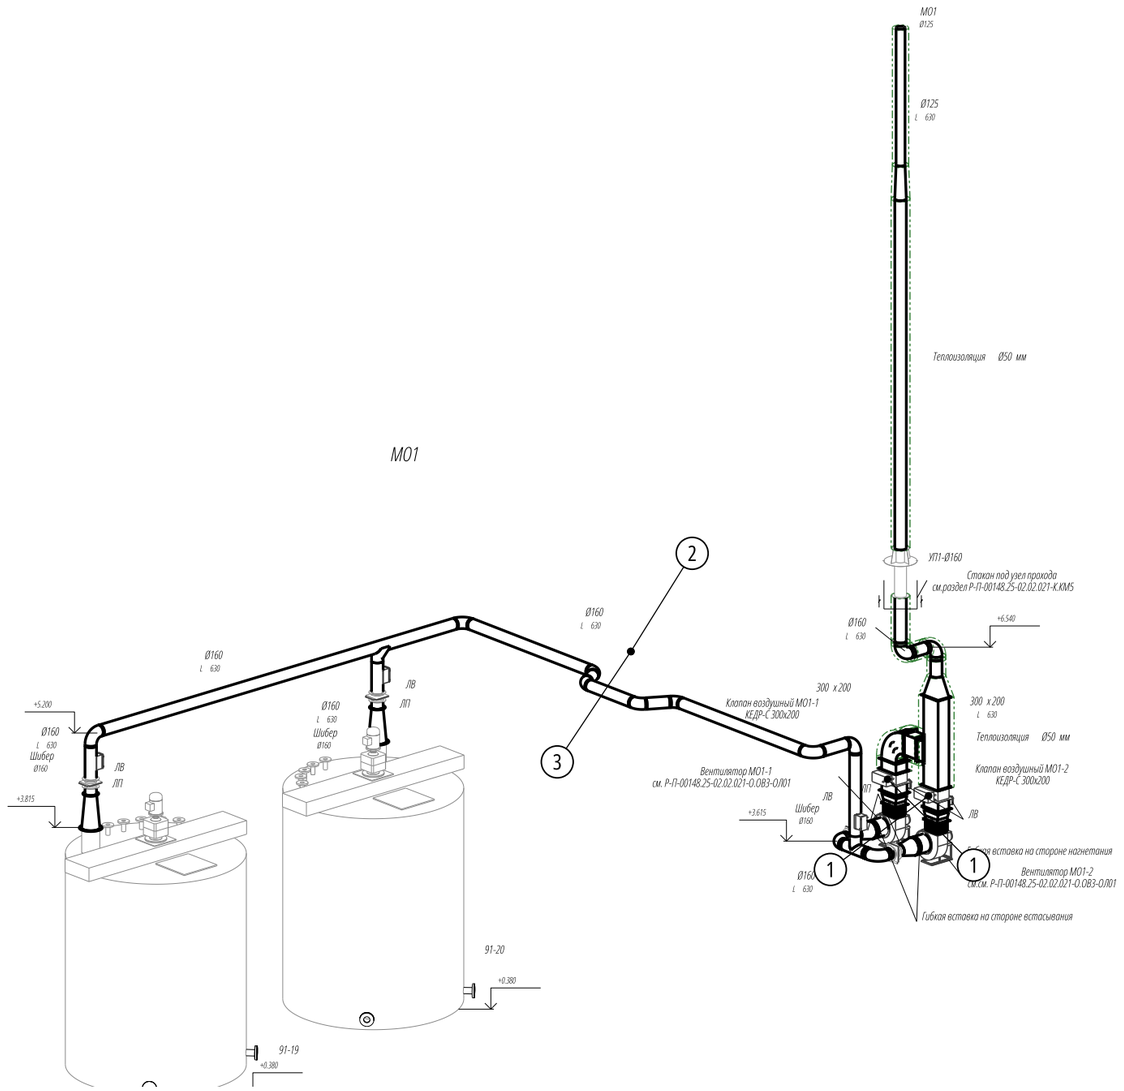


Ведомость применённых материалов

Поз.	Наименование материала	Ед. изм.	Кол-во	Документ о качестве	Акт входного контроля
1	Воздушный клапан повышенной плотности КЕДР-С-300*200-1*NF230-S2-V-K-УХЛ2-0	шт	2	Сертификат соответствия № ЕАЭС RU C-BY.HB63.B.02472/21 с 26.06.2021 по 25.06.2026 (КЕДР, КЕДР-С, НЕРПА)	АВК №2-02.021-О.ОВ3 от 02.05.2025 г.
2	Воздуховоды и фасонные изделия из стали 12Х18Н10Т по ГОСТ 5632-72, δ=0,7 мм, класс герметичности В (Ø125, Ø160, Ø254, 300х200, 200х300)	м²	4,72	Сертификат соответствия № РОСС.RU.HE06.H09413 с 08.06.2023 по 07.06.2026	АВК №1-02.021-О.ОВ3 от 30.04.2025 г.
3	Металлоконструкции креплений воздуховодов (по альбому креплений)	компл.	1	Сертификат соответствия № РОСС.RU.32001.04ИБФ1.ОСП28.48330 с 01.03.2024 по 28.02.2027	АВК №1-02.021-О.ОВ3 от 30.04.2025 г.

Примечания:

1. Схема выполнена на основании рабочей документации Р-П-00148.25-02.02.021-О.ОВ3, изм. 2 (лист ЧТЖ07 «Схемы МО1, МО2, МО3, МО4, ГУ1»).
2. Отметки даны в метрах от уровня чистого пола (0,000). Размеры в мм.
3. Участки в теплоизоляции K-FLEX ST s=50 мм показаны зелёным пунктиром.

Изм.	Кол.уч	Лист	№ док.	Подп.	Дата
Разраб.		Колесниченко Е.А.			25.05.2025
Пров.		Филаретов А.В.			25.05.2025
Нач.уч.		Славянский А.Н.			25.05.2025
СК Зак.		Марьин С.В.			25.05.2025

Р-П-00148.25-02.02.021-О.ОВ3-ИС1-МО1

Корпус приготовления флотореагентов. Местная вентиляция
в осях 3-7/Г-Б

Исполнительная схема монтажа воздуховодов МО1
ИС №1-МО1-О.ОВ3 от 25.05.2025 г.

Стадия	Лист	Листов
Р	1	1

ООО «Лидер»