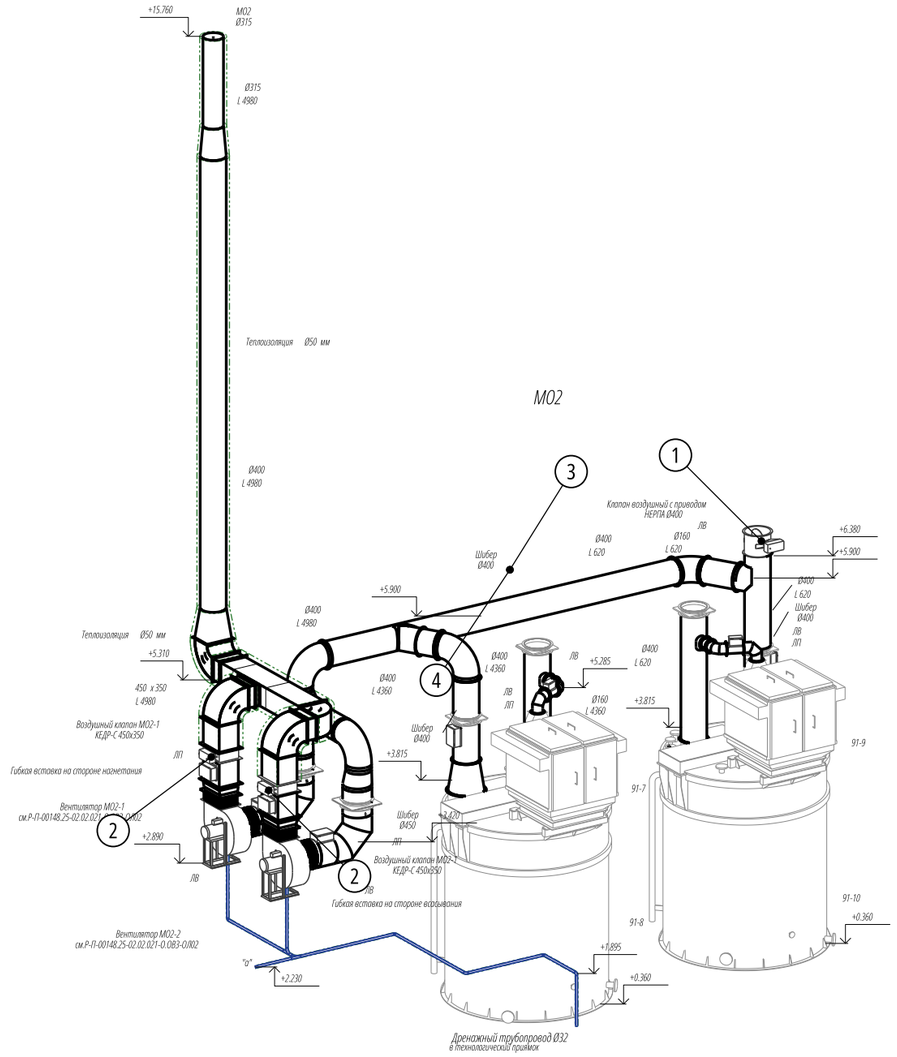



М02

## Ведомость применённых материалов

| Поз. | Наименование материала | Ед. изм. | Кол-во | Документ о качестве | Акт входного контроля |
|---|---|---|---|---|---|
| 1 | Воздушный клапан НЕРПА-400-1*ЭПВ-NF230-S2-V-КВ-1000-У3-0 | шт | 1 | Сертификат соответствия № ЕАЭС RU C-BY.НВ63.В.02472/21 с 26.06.2021 по 25.06.2026 (КЕДР, КЕДР-С, НЕРПА) | АВК №2-02.021-О.ОВ3 от 02.05.2025 г. |
| 2 | Воздушный клапан повышенной плотности КЕДР-С-450*350-1*ЭПВ-NF230-S2-V-КВ-УХЛ2-0 | шт | 2 | Сертификат соответствия № ЕАЭС RU C-BY.НВ63.В.02472/21 с 26.06.2021 по 25.06.2026 (КЕДР, КЕДР-С, НЕРПА) | АВК №2-02.021-О.ОВ3 от 02.05.2025 г. |
| 3 | Воздуховоды и фасонные изделия (в т.ч. отводы сварные) из стали 12Х18Н10Т по ГОСТ 5632-72, δ=0,7 мм, класс герметичности В (Ø160, Ø315, Ø400, Ø450, 450х350) | м² | 0,7 | Сертификат соответствия № РОСС.RU.НЕ06.Н09413 с 08.06.2023 по 07.06.2026 | АВК №1-02.021-О.ОВ3 от 30.04.2025 г. |
| 4 | Металлоконструкции креплений воздуховодов (по альбому креплений) | компл. | 1 | Сертификат соответствия № РОСС.RU.32001.04ИБФ1.ОСП28.48330 с 01.03.2024 по 28.02.2027 | АВК №1-02.021-О.ОВ3 от 30.04.2025 г. |

## Примечания:

1. Схема выполнена на основании рабочей документации Р-П-00148.25-02.02.021-О.ОВ3, изм. 2 (лист ЧТЖ07 «Схемы М01, М02, М03, М04, ГУ1»).
2. Отметки даны в метрах от уровня чистого пола (0,000). Размеры в мм.
3. Отводы круглого сечения, обозначенные в РД как сварные, выполнены сварными (по РД).
4. Участки в теплоизоляции K-FLEX ST s=50 мм показаны зелёным пунктиром.

| Изм. | Кол.уч | Лист | № док. | Подп. | Дата |
|---|---|---|---|---|---|
| Разраб. | | Колесниченко Е.А. | | | 27.05.2025 |
| Пров. | | Филаретов А.В. | | | 27.05.2025 |
| Нач.уч. | | Славянский А.Н. | | | 27.05.2025 |
| СК Зак. | | Марьин С.В. | | | 27.05.2025 |

# Р-П-00148.25-02.02.021-О.ОВ3-ИС1-М02

Корпус приготовления флотореагентов. Местная вентиляция в осях 3-7/Г-Б

Исполнительная схема монтажа воздуховодов М02

ИС №1-М02-О.ОВ3 от 27.05.2025 г.

| Стадия | Лист | Листов |
|---|---|---|
| Р | 1 | 1 |

**ООО «Лидер»**