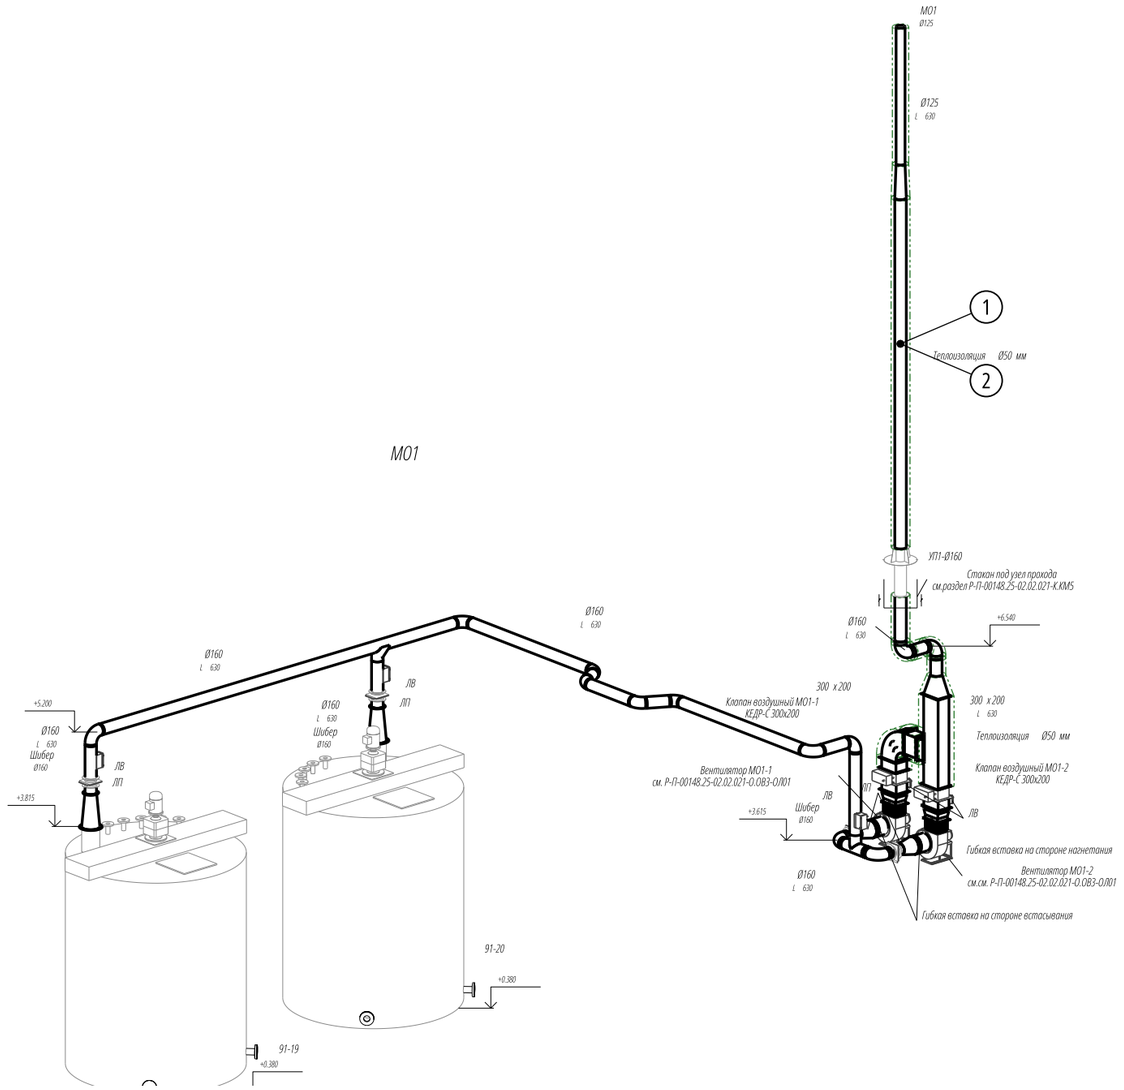


Ведомость применённых материалов

Поз.	Наименование материала	Ед. изм.	Кол-во	Документ о качестве	Акт входного контроля
1	Рулонный теплоизоляционный материал K-FLEX 50x1000-04 ST, s=50 мм (объём 0,75 м³)	м²	15	Сертификат соответствия № RU C-RU.ПБ09.В.00637/25 с 13.03.2025 по 16.12.2026; экспертное заключение № 77.01.12.П.002501.07.17 от 07.07.2017	АВК №3-02.021-О.ОВЗ от 30.05.2025 г.
2	Покрытие для теплоизоляции IN CLAD, защита от УФ-лучей, Г1	м²	15	Декларация о соответствии № RU Д-RU.ПБ37.В.00313/20 от 22.05.2020	АВК №3-02.021-О.ОВЗ от 30.05.2025 г.

Примечания:

1. Схема выполнена на основании рабочей документации Р-П-00148.25-02.02.021-О.ОВЗ, изм. 2 (лист ЧТЖ07 «Схемы МО1, МО2, МО3, МО4, ГУ1»).
2. Отметки даны в метрах от уровня чистого пола (0,000). Размеры в мм.

Изм.	Кол.уч	Лист	№ док.	Подп.	Дата
Разраб.		Колесниченко Е.А.			03.06.2025
Пров.		Филаретов А.В.			03.06.2025
Нач.уч.		Славянский А.Н.			03.06.2025
СК Зак.		Марьин С.В.			03.06.2025

Р-П-00148.25-02.02.021-О.ОВЗ-ИС2-МО1

Корпус приготовления флотореагентов. Местная вентиляция
в осях 3-7/Г-Б

Исполнительная схема теплоизоляции воздуховодов МО1
ИС №2-МО1-О.ОВЗ от 03.06.2025 г.

Стадия	Лист	Листов
Р	1	1

ООО «Лидер»